



PSI (Photon Systems Instruments), spol. s r.o.  
Drasov 470, 664 24, Czech Republic  
+420 511 440 012  
info@psi.cz  
VAT: CZ60646594

## POTVRZENÍ O ZAŠKOLENÍ

k projektu s názvem: VŘ Výstavba skleníku včetně fytootronu

Tímto potvrzujeme, že níže uvedený(i) pracovník(cí):

Jméno, příjmení	Organizace	Podpis
FILIP KUNĚŘ	UJEP PRF	
JAN DASÍK	UJEP PRF	
JIŘINA TALINSKÁ	UJEP PRF	
LUDVÍK BYSTRÝ	UJEP PRF	 Bystrý
MARTIN VANĚČEK	UJEP PRF	 Vaněček
MARCEL JÍRAK	UJEP PRF	 Jírák

se zúčastnil školení na obsluhu přístroje : Růstová komora Walk-in FytoScope s 12 kultivačními bankami

Výše uvedený pracovník bude pracovat s přístrojem v souladu s tímto zaškolením a technickými podmínkami firmy PSI (Photon Systems Instruments), spol. s r.o.

v ..... 11. 01. ...., dne 6. 6. 2019

Zaškolení provedl: ZAPUTAL

Podpis:

ZPRÁVA O REVIZI ELEKTRICKÉ INSTALACE  
výtisk č. 004/2019

Revize: výchozí  
Vykonalá dne: 06.02. 2019  
Ukončená dne: 06.02. 2019  
Revizní technik: Petráček Martin  
Nár. hrdinů 399  
Pardubice 530 03  
Tel. 723840394  
ev.č.2321/8/17/R-EZ-E2/A

podle normy: ČSN 33 1500  
ČSN 33 2000-6  
objekt: Univerzita Jana Evangelisty Purkyně  
Ústí nad Labem, Za válcovnou 8  
část: Fytotron: měření a regulace

Napěťová soustava: 3NPE 400/230V, TN-S, 50Hz

Instalováno (připojeno) :

9 ks el. motorů a pod.	celkem:	2,0 kW (kVA)
4 ks tepel. spotřebičů	celkem:	3,1 kW
1 ks osvětlovacích těles	celkem:	0,1kW
ks jiných spotř. nebo zař.	celkem:	0,5 kW
Celkem instalováno:		5,7 kW

Použité kalibrované přístroje:

měření izolace: Eurotest 61557 v.č.12077581 č.k. K18022778 z 13.3.2018  
měření impedance: Eurotest 61557 v.č.12077581 č.k. K18022778 z 13.3.2018  
měření přech.odporů: Eurotest 61557 v.č.12077581 č.k. K18022778 z 13.3.2018  
měření zemních odporů:

Celkový posudek:

Elektrické zařízení je z hlediska bezpečnosti schopné povozu.

Příští revizi provedte v termínu dle tab. č.1 ČSN 33 1500/Z3 tj. v roce 2/2024. (Pokud nebude protokolem o určení vnějších vlivů stanoveno jinak).

Tato zpráva má 4 strany

Počet vyhotovených zpráv: 4

Počet příloh:

Rozdělovník: 2x provozovatel

1x PSI spol. s.r.o., Drásov 470

1x revizní technik

Předáno dne:

.....  
Provozovatel

MARTIN PETRÁČEK  
ev.č.  
2321/8/17/R-EZ-E2A  
Rev. technik  
.....

Revizní technik : Petráček Martin

Místnost ( proudový obvod ), vnější vlivy, druh vedení,  
popis zařízení, popis závady, lhůty odstranění závad,  
hodnocení apod.

P.č.	Typ kabelu	Vývod	R izol.MΩ L1,L2,L3/ PEN/PE/N min. hodnoty	Jistič (A)	ZsΩ max. hodnoty
F11.1	WS11.1 JYTY O 3x1	Y11.1: SAX61.03 24V/8VA IP54	1000	T4A	
F11.2	WS11.2 JYTY O 3x1	Y13.1: SAX61.03 24V/8VA IP54	1000	T4A	
F11.3	WS11.3 JYTY O 2x1	E11.1: 24VAC/30W (vyhřívání ventilu)	1000	T4A	
F11.4	WS11.4 JYTY O 2x1	E13.1: 24VAC/30W (vyhřívání ventilu)	1000	T4A	
F12.1	WL12.1 CYKY J 3x2,5	E14.1: 230V/1200W IP43	1000	B16/1	0,26
F12.2	WL12.2 CYKY J 3x2,5	E14.2: 230V/1200W IP43	1000	B16/1	0,26
F13.1	WL13.1 CYKY J 3x1,5	E12.1: 230V/700W topení, čerstvý vzduch	1000	B16/1	
F13.2	WL13.2 CYKY J 3x1,5	M12.1: 230V/230W ventilátor	1000	C4/1	0,72
F13.3	WL13.3 CYKY J 3x1,5	M12.2: 230V/230W ventilátor, čerstvý vzduch	1000	C4/1	0,72
F13.4	WL13.4 CYKY J 3x1,5 WL13.5 CYKY J 3x1,5	D12.1: LF230 D12.4: LF230	1000 1000	T6,3A	
F14.1	WS14.1 JYTY O 3x1	D14.1: TROX. VFC125/E03 24V/2,5W IP42	1000	T1A	
F14.2	WS14.2 JYTY O 3x1	D14.2: TROX. VFC125/E03 24V/2,5W IP42	1000	T1A	
F15.1	WL15.1 CYKY J 3x1,5 WS15.1 JYTY O 3x1	M14.1: 3x 230V/230W ventilátor cirkulace 1	1000 1000	C4/1	0,75
F15.2	WL15.2 CYKY J 3x1,5 WS15.2 JYTY O 3x1	M14.1: 3x 230V/230W ventilátor cirkulace 2	1000 1000	C4/1	0,74
F16.1	WL16.1 CYKY J 3x1,5	U17.1: 230V/0,65kW (odvlhčovač) 1C10/2/003 25,5mA/29mS/0,01V	1000		
F16.2	WL16.2 CYKY J 3x1,5	U17.2: 230V/1,2kW (zvlhčovač) 1C16/2/003 25,5mA/29mS/0,01V	1000		
F17.1	WL17.1 CYKY J 5x2,5	Předřazeno pro Q17.1 Q17.1: 25/4/003 25,5mA/28mS/0,01V	1000	C16/1	
F17.2	WL17.2 CYKY J 5x2,5	C16 Předřazeno pro Q17.2 Q17.2: 25/4/003 25mA/29mS/0,01V	1000	C16/1	
F17.3	WL17.3 CYKY J 5x2,5	Předřazeno pro Q17.3 Q17.3: 25/4/003 25mA/28mS/0,01V	1000	C16/1	
F17.4	WL17.4 CYKY J 5x2,5	Předřazeno pro Q17.4 Q17.4: 25/4/003 25mA/28mS/0,01V	1000	C16/1	
	WS102.1 JYTY O 3x1 WS102.2 JYTY O 3x1 WS102.3 JYTY O 3x1	B14.1 snímač teploty B14.2 snímač teploty B10.1 snímač teploty	1000 1000 1000		
	WS104.1 JYTY O 2x1	B16.1: dveřní kontakt	1000		

## Předávací protokol

k projektu: VZ - Výstavba skleníku včetně fytotronu

Dodávka a montáž růstové komory "Walk in Fytoscope" s 12 kultivačními bankami

Země původu: Česká republika

Záruka: 24 měsíců

Místo instalace: Za Válcovnou 1000/8 - Klišé, Ústí nad Labem

Kontaktní osoba:

Datum instalace:

3.12.2018 až 6.2.2019

Datum zaškolení:

PEI PŘEDÁVÁ INVESTORU

PSI odpovědná osoba:

Ing. Pavel Novák

Popis instalace:

Dodávka a montáž fytotronu s 12 kultivačními bankami

Předávané zařízení:

růstová komora "Walk in Fytoscope" s 12 kultivačními bankami

Poznámky:

### Čestné prohlášení

Potvrzuji, že přístroje doručené dle smlouvy 218003/002/SDO, odpovídají požadované specifikaci a jsou plně funkční. Uživatelé byli s jejich provozem rádně seznámeni.

Přebírající:

**KLEMENT a.s.**

Datum:

6.2.2019

Podpis:





**KLEMENT a.s.**  
Hlínany 18, 400 02 Řehlovice  
IČ: 25016695, DIČ: CZ25016695

**KLEMENT a.s.**  
Hlínany 18  
400 02 Řehlovice  
IČ: 25016695

Předávající: Novák

Datum: 6.2.2019

Podpis: Novák

**PSI (Photon Systems Instruments),  
spol. s r.o.**

 **PSI (Photon Systems Instruments), spol. s r.o.**  
Drásov 470, 664 24 Drásov, CZ  
IČO: 60646594, DIČ: CZ60646594

④ [www.psi.cz](http://www.psi.cz) tel./fax: +420 511 440 011/901

 **PSI (Photon Systems Instruments), spol. s r.o.**

Fakturační & Kontaktní adresa  
Drasov 470, 664 24 Drasov, Czech Republic  
VAT: CZ60646594

\* Záruka začíná ode dne podpisu předání zařízení, není-li uvedeno jinak.



**Photon  
Systems  
Instruments**

Professional Instruments  
for Plant Science, Biotechnology  
and Agriculture  
[www.psi.cz](http://www.psi.cz)

PSI (Photon Systems Instruments), spol. s r.o.  
Drásov 470, Drásov, Czech Republic

Tel. : +420 511 440 012, Fax: +420 511 440 901  
VAT: CZ60646594  
[www.psi.cz](http://www.psi.cz)



## Declaration of Conformity

**Manufacturer's Name:** PSI (Photon Systems Instruments), spol. s r.o.

**Manufacturer's Address:** Drásov 470, Drásov, Czech Republic

**declares that the product**

**Product Name:** Controlled Growth Chamber with Growth Units

**Model Number:** Walk-in FytoScope FS-WI-GU

**conforms to the following Product Specifications:**

**Safety:**

EN 61010-1: 1993 and IEC 66E(CO) with IEC 66(Sec)75: 1993; DIN 12880-1: 11.78

EN 33 2000-4-41,

EN 60204-1 (IEC 364-4-41, HD 384.4.41)

**EMC:**

EN 55014: 1993; EN 50082-1: 1994

This unit corresponds to the demands of the low tension directive 73/23/EEC and to the directive 89/336/EEC and, corresponding to this, it bears the CE-mark.

 **Photon  
Systems  
Instruments** PSI (Photon Systems Instruments), spol. s r.o.  
Drásov 470, 664 24 Drásov, CZ  
IČO: 60646594, DIČ: CZ60646594  
④ [www.psi.cz](http://www.psi.cz) tel./fax.: +420 511 440 011/901



---

Ing. Martin Trtilek  
PSI CEO & President

Document #190205-II  
February 5, 2019



PSI (Photon Systems Instruments), spol. s r.o.  
Drásov 470, Drásov, Česká Republika

Tel. : +420 511 440 012, Fax: +420 511 440 901  
VAT: CZ60646594  
[www.psi.cz](http://www.psi.cz)



## Prohlášení o Shodě

**Jméno výrobce:** PSI (Photon Systems Instruments), spol. s r.o.

**Adresa výrobce:** Drásov 470, Drásov, Česká republika

**prohlašuje, že výrobek**

**Jméno výrobku:** Controlled Growth Chamber with Growth Units

**Modelový kód:** Walk-in FytoScope FS-WI-GU

**odpovídá následujícím specifikacím produktu:**

**Bezpečnost:**

EN 61010-1: 1993 and IEC 66E(CO) with IEC 66(Sec)75: 1993; DIN 12880-1: 11.78

EN 33 2000-4-41,

EN 60204-1 (IEC 364-4-41, HD 384.4.41)

**EMC:**

EN 55014: 1993; EN 50082-1: 1994

Tato jednotka odpovídá požadavkům směrnice 73/23 / EHS o nízkém napětí a směrnice 89/336 / EHS a odpovídá tomu označení CE.

  
Photon Systems Instruments, spol. s r.o.  
Drásov 470, 664 24 Drásov, CZ  
IČO: 60645594, DIČ: CZ60646594  
④ [www.psi.cz](http://www.psi.cz) tel./fax: +420 511 440 011/901

Dokument #190205-II

5. 2. 2019

Ing. Martin Trtilek  
PSI CEO & President



PSI (Photon Systems Instruments), spol. s r.o.  
Invoicing Address:  
Drásov 470, 664 24 Drásov, Czech Republic  
Mailing Address:  
Drašov 470, 664 24 Drásov, Czech Republic  
Tel.: +420 511 440 011  
VAT: CZ60646594  
[www.psi.cz](http://www.psi.cz)

## Servisní úkony

### **Typ zařízení: čerstvý vzduch + chlazení světel**

#### ***ventilátory***

- kontrola funkce ventilátoru čerstvého vzduchu - přívod
- kontrola funkce ventilátoru čerstvého vzduchu - odtah
- kontrola funkce cirkulačních ventilátorů

#### ***filtry***

- kontrola filtru přívodu čerstvého vzduchu - stupeň 1 - hrubý filtr
- kontrola filtru přívodu čerstvého vzduchu - stupeň 2 - kapsový filtr
- kontrola filtru přívodu čerstvého vzduchu - stupeň 3 - HEPA filtr
- kontrola filtru odtahu čerstvého vzduchu - stupeň 1 - hrubý filtr
- kontrola filtru odtahu čerstvého vzduchu - stupeň 2 - kapsový filtr
- kontrola filtru odtahu čerstvého vzduchu - stupeň 3 - HEPA filtr

#### ***potrubí***

- kontrola vstupní a výstupní mřížky potrubí na střeše - čerstvý vzduch

#### ***zvlhčovač***

- vizuální kontrola funkce
- čištění vnitřní nádrže

#### ***odvlhčovač***

- kontrola funkce

#### ***chladiče***

- kontrola zanesení

#### ***PUR komora***

- vizuální kontrola stavu PUR panelů
- vizuální kontrola dveří a jejich těsnění

Úkony provedl:

Podpis:

Datum:



PSI (Photon Systems Instruments), spol. s r.o.  
Invoicing Address:  
Drásov 470, 664 24 Brno, Czech Republic  
Mailing Address:  
Drasov 470, 664 24 Drasov, Czech Republic  
Tel. : +420 511 440 011  
VAT: CZ60646594  
[www.psi.cz](http://www.psi.cz)

Servisní úkony:

**Typ zařízení: AERMEC ANKI 070**

**BLOKOVÁ KOMPAKTNÍ CHLADICÍ JEDNOTKA – venkovní provedení s axiálními ventilatory, bez free-coolingu**

**Rozvodná skříň**

- vizuální kontrola stavu řídící desky
- kontrola nastavení parametrů řídícího regulátoru (set-point, ochrany atd.)
- kontrola stavu kontaktů stykačů a dotažení el. spojů
- kontrola el. napájení

**Ochranné prvky**

- kontrola funkce hlídace průtoku
- kontrola funkce vysokotlaké/nízkotlaké ochrany
- kontrola proti-mrazové ochrany, nastavení
- kontrola fázovacího relé

**Motorkompresory**

- kontrola těsnosti bloku, pájených a šroubových spojů
- kontrola stavu hladiny oleje v kompresoru
- kontrola funkce el. topení kompresoru
- kontrola dotažení vodičů na svorkovnici
- měření odběru proudu v souvislosti s výkonem kompresoru a tlaků v chladicím okruhu
- kontrola stavu stykačů
- kontrola nastavení nadproudových ochran nebo jištění
- kontrola teploty bloku (sání, olej, výtlak)

**Chladicí okruh**

- vizuální kontrola stavu Cu-potrubí a komponentů
- kontrola stavu hladiny chladiva na průhledítku (je-li osazeno) a indikace vlhkosti
- měření tlaků a teplot chladiva
- kontrola funkce termostatického expanzního ventilu
- kontrola teploty na vstupu a výstupu filtr-dehydrátoru
- kontrola chladicího okruhu

**Kondenzátor (vzduchem chlazený)**

- kontrola čistoty lamel, průchodnosti vzduchu
- mytí Wapem (za příplatek, jedná se o samostatnou položku na objednávku, která není součástí základní servisní prohlídky)kontrola vnějšího nepoškození rozvodů chladiče a příp. izolací
- kontrola regulace kondenzačního tlaku

**Ventilátory**

- kontrola kontaktů stykačů a dotažení el. spojů
- měření odběru proudu
- kontrola chodu – hlučnost, doběh
- kontrola funkce regulace otáček ventilátorů
- kontrola nastavení parametrů regulátoru
- kontrola mechanických částí upevnění motoru a dotažení šroubových spojů
- vizuální kontrola



PSI (Photon Systems Instruments), spol. s r.o.  
Invoicing Address:  
Drásov 470, 664 24 Brno, Czech Republic  
Mailing Address:  
Drasov 470, 664 24 Drasov, Czech Republic  
Tel. : +420 511 440 011  
VAT: CZ60646594  
[www.psi.cz](http://www.psi.cz)

### **Oběhové čerpadlo (je-li součástí jednotky)**

- kontrola oběhu proudu a proudového zatížení
- kontrola el. spojů a jejich dotažení
- kontrola pojistných ventilů

### **Potrubní rozvody hydraulického okruhu jednotky**

- kontrola vnějšího nepoškození rozvodů a izolace v rámci jednotky
- kontrola těsnosti rozvodů v rámci jednotky
- kontrola stavu a množství náplně v rámci jednotky
- kontrola funkce ovládacích a regulačních prvků v rámci jednotky
- měření zámrzného bodu nemrznoucí směsi v rámci jednotky
- kontrola funkce hlídáče průtoku v rámci jednotky
- kontrola odvzdušnění v rámci jednotky
- kontrola tlaků a rozdílu tlaku hydraulického okruhu v rámci jednotky
- odvzdušnění v rámci jednotky

Úkony provedl:

Podpis:

Datum:

Evidenční číslo knihy

# EVIDENČNÍ KNIHA ZAŘÍZENÍ s chladivem (F-plyny) / hasivem

Výrobce - dodavatel

AERMEC - COMPLETE

Typ zařízení

ANKIO70H<sup>\*\*\*</sup>J<sup>\*\*</sup>T<sup>\*</sup>

Rok výroby

2018

Umístění zařízení

UJEP  
ÚSTÍ NAD LABEM, ZA VÁLCOVNOU 8

Za vedení a uchovávání evidenční knihy zařízení podle článku 6 Nařízení EU č. 517/2014 odpovídá provozovatel zařízení, předkládá ji kontrolním orgánům ke kontrole a certifikovaným pracovníkům k záznamům o provedené údržbě, servisu či kontrole těsnosti.

## Základní údaje

Jméno* nebo název provozovatele zařízení	UVEP
Adresa** provozovatele zařízení	
Telefoniční číslo provozovatele zařízení	
Umístění zařízení	ÚSTÍ NAD LABEM, ZA VÁLCOVNOU 8

## Technický popis zařízení

Výrobce - dodavatel zařízení	AERMEC - COMPLETE
Typ zařízení	ANKIO70H000J00T0
Evidenční číslo zařízení	1808005206700001
Rok výroby	2018
Druh náplně a její množství	R410a 3,45 kg
Druh oleje a jeho množství	

## Identifikace evidenční knihy zařízení

Přidělené číslo evidenční knihy zařízení	
Datum založení evidenční knihy zařízení	12.1.2019
Datum ukončení evidenční knihy zařízení	

Nové od 1. 1. 2015 - viz tabulka na poslední straně této evidenční knihy:

GWP koeficient chladiva: 2088

Vypočtený CO2-eq: 7101,835 CO2-eq tohn.

Režim kontroly těsnosti v intervalu:

/ Vzorec pro výpočet: CO2-eq = m (chladiva) x GWP (chladiva) /

\* Uvede jméno a příjmení

\*\* Fyzická osoba uvede adresu místa trvalého pobytu, podnikající fyzická osoba adresu místa podnikání, právnická osoba adresu sídla.

Datum	Identifikace osoby (certifikační číslo jméno, příjmení a kontaktní adresa)	Zápis o provedené činnosti (včetně popisu závady)	Chladivo / hasivo / olej		
			únik (kg)	odsáté (kg)	doplňné (kg)
22.4.2014		Uvedení do provozu kontrola úniku INFICON D-TEK Bez závad			

Poznámky:

Evidenční číslo knihy zařízení:	Umístění zařízení:	Druh náplně a její množství:
---------------------------------	--------------------	------------------------------

Datum	Identifikace osoby (certifikační číslo jméno, příjmení a kontaktní adresa)	Zápis o provedené činnosti (včetně popisu závady)	Chladivo / hasivo / olej		
			únik (kg)	odsáté (kg)	doplňné (kg)

Poznámky:

Evidenční číslo knihy zařízení:	Umístění zařízení:	Druh náplně a její množství:
---------------------------------	--------------------	------------------------------

## NOVĚ OD 1. 1. 2015!

Nařízení 517/2014 mění systém limitů kontrol těsnosti z kilogramů na limity vyjádřené ekvivalentem CO<sub>2</sub>.

- 3 kg ⇒ 5 tun CO<sub>2</sub> -eq
- 30 kg ⇒ 50 tun CO<sub>2</sub> -eq
- 300 kg ⇒ 500 tun CO<sub>2</sub> -eq

vzorec pro výpočet:

$$\text{CO}_2\text{-eq} = m(\text{chladiva}) \times \text{GWP(chladiva)}$$

V praxi to znamená, že limity pro kontroly těsnosti budou záležet na množství chladiva v zařízení a také na GWP chladiva jež je v zařízení obsaženo. Následující tabulka ukazuje převod na CO<sub>2</sub>-eq u nejvíce používaných chladiv.

Chladivo	Komerční název	GWP	5 tun CO <sub>2</sub> -eq (kg)	50 tun CO <sub>2</sub> -eq (kg)	500 tun CO <sub>2</sub> -eq (kg)
23		14800	0,34	3,37	33,78
32		675	7,41	74,07	740,74
134 a		1430	3,50	34,96	349,65
125		3500	1,42	14,28	142,86
245fa		1030	4,85*	48,54	485,44
404A		3922	1,27*	12,75	127,49
407A		2107	2,37*	23,73	237,30
407C		1774	2,82*	28,18	281,85
407D		1627	3,07	30,73	307,31
407F	Performax LT™	1825	2,74*	27,40	273,97
410A		2088	2,39*	23,95	239,46
417A	ISCEON® MO59	2346	2,13*	21,31	213,13
422A	ISCEON® MO79	3143	1,59*	15,91	159,08
422D	ISCEON® MO29	2729	1,83*	18,32	183,22
423A	ISCEON® 39TC™	2280	2,19*	21,93	219,30
424A	RS44	2440	2,02*	20,49	204,92
426A	RS24	1508	3,32	33,16	331,56
427A	FX100	2138	2,34*	23,39	233,86
428A	RS52	3607	1,39*	13,86	138,62
434A	RS45	3245	1,54*	15,41	154,08
437A	ISCEON® MO49plus	1805	2,77*	27,70	277,01
438A	ISCEON® MO99	2265	2,21	22,07	220,75
442A	RS50	1888	2,65	26,48	264,83
449A		1397	3,58	35,79	357,91
507		3985	1,25*	12,55	125,47
508A		13214	0,38*	3,78	37,83
5088	Suva 95	13396	0,37*	3,73	37,32
—	ISCEON® MO89	3805	1,31*	13,14	131,41

\* Kontroly těsnosti se vztahují od 1. ledna 2017

V tabulce jsou červeně označena chladiva na něž se vztahují kontroly těsnosti i přes to, že jejich obsah v zařízení je nižší než 3 kg.

# **BEIJER REF**

**Velkoobchod chlazení, klimatizace  
a tepelná čerpadla**



**web:** [www.beijerref.cz](http://www.beijerref.cz)  
**e-shop:** [www.beijerref.cz/e-shop/](http://www.beijerref.cz/e-shop/)

**Centrální sklad Praha:**

Čestlice, Obchodní 107

+420 379 302 111

[info@beijerref.cz](mailto:info@beijerref.cz)

**Pobočka Plzeň:**

Obchodní 3

+420 379 302 115

**Pobočka Brno:**


Dornych 47d (CTZone Brno)

+420 379 302 170

**Evidenční kniha chladícího zařízení**

(vydáno dle vyhlášky č. 257/2012 Sb


a následné aktualizace dle nařízení EU č. 517/2014)


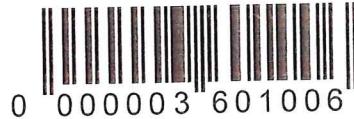


<i>Název stavby:</i>	Výstavba skleníku včetně fytotronu
<i>Místo stavby:</i>	Ústí nad Labem, Za válcovnou 8, UJEP
<i>Stupeň dokumentace:</i>	DOKUMENTACE SKUTEČNÉHO PROVEDENÍ Technické listy: Fytotron FS-WI-GU
<i>Objednatel:</i>	KLEMENT a.s. Hliňany 18, 400 02, Řehlovice IČ: 25016695 DIČ: CZ25016695
<i>Část:</i>	Fytotron FS-WI-GU
<i>Zhotovitel díla a dokumentace:</i>	PSI (Photon Systems Instruments), spol. s r.o. Fakturační adresa: Drásov 470, 664 24 Drásov, Czech Republic Poštovní adresa: Drásov 470, 664 24 Drásov, Czech Republic Tel. : +420 511 440 011 VAT: CZ60646594
 <p><b>Photon Systems Instruments</b> <small>Professional Instruments for Plant Science, Biotechnology and Agriculture</small> <a href="http://www.psi.cz">www.psi.cz</a></p>	

# FRESH AIR CIRCUIT

AHU 1.1 DAMPER LF230  

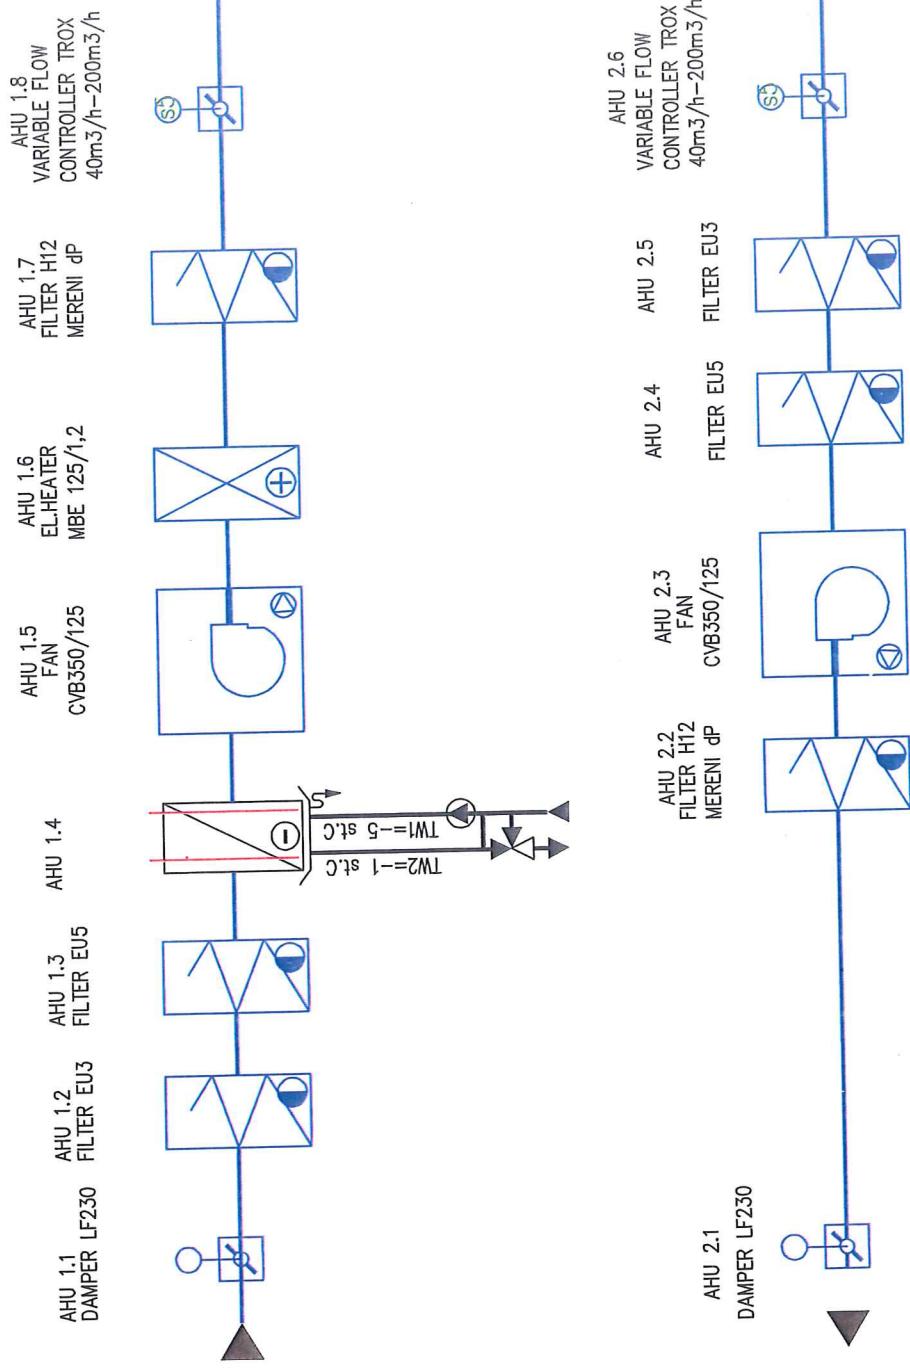

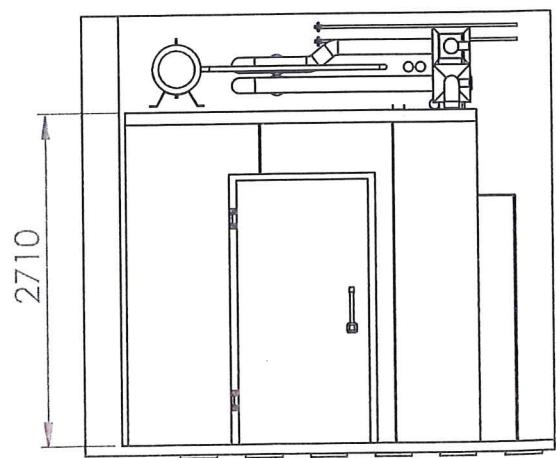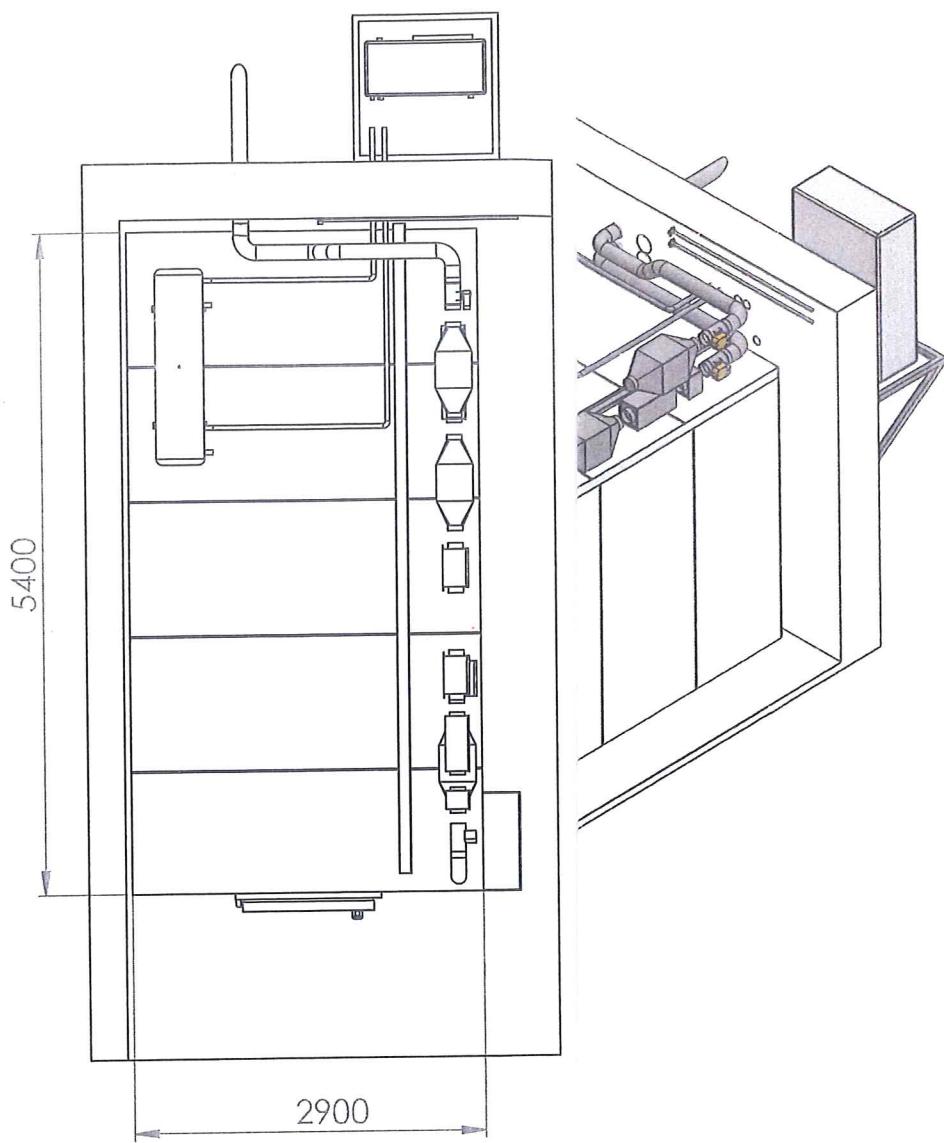


FS-WI-GU UJEP



**Photon  
Systems  
Instruments**  
Professional Instruments  
for Plant Science, Biotechnology  
and Agriculture  
[www.psi.cz](http://www.psi.cz)

Chladič kapalin AERMEC  
ANKI070

AHU2.

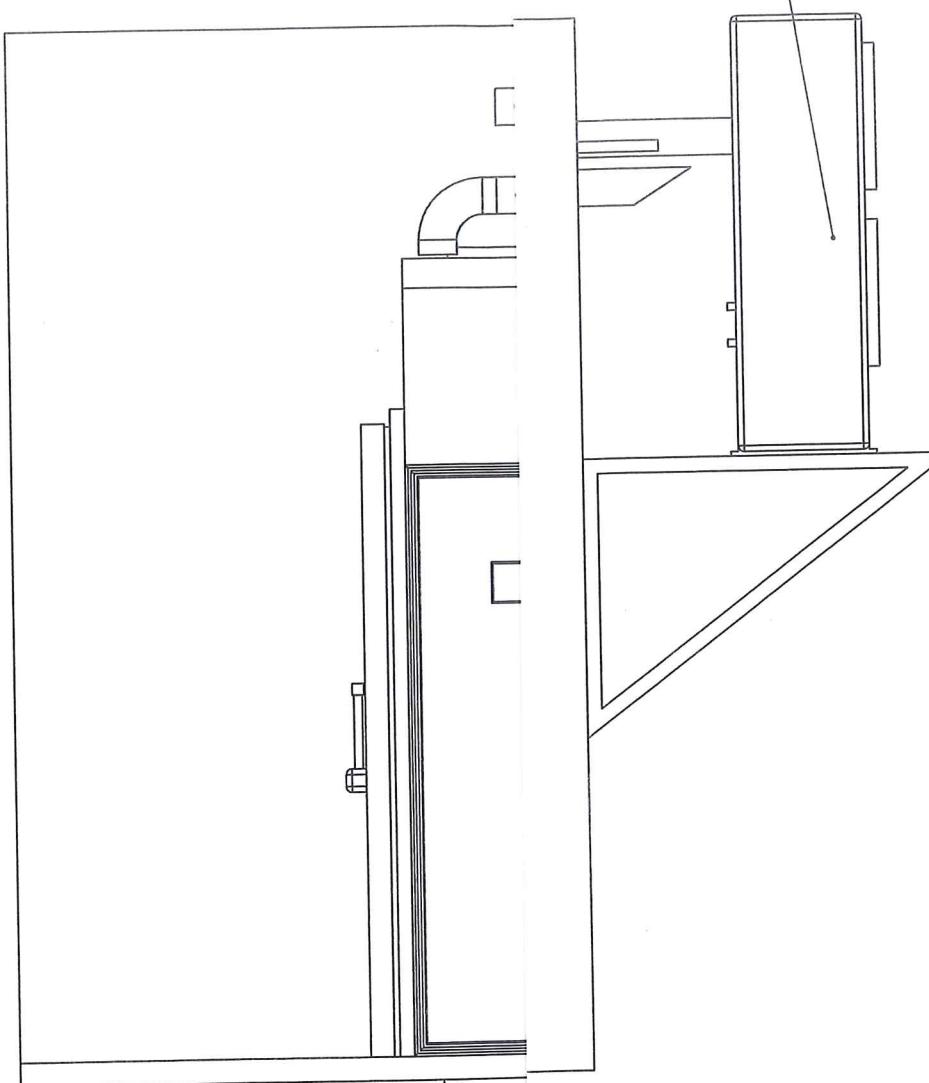

FS-WI-GU UJEP



Photon  
Systems  
Instruments

Professional Instruments  
for Plant Science, Biotechnology  
and Agriculture  
[www.psi.cz](http://www.psi.cz)

A3

*Název stavby:*

Výstavba skleníku včetně fytotronu

*Místo stavby:*

Ústí nad Labem, Za válcovnou 8, UJEP

*Stupeň dokumentace:*

DOKUMENTACE SKUTEČNÉHO PROVEDENÍ

**Projekt elektro: Fytotron FS-WI-GU**

*Objednatel:*

KLEMENT a.s.

Hliňany 18, 400 02, Řehlovice

IČ: 25016695 DIČ: CZ25016695

*Část:*

**Fytotron FS-WI-GU**

*Zhotovitel díla a dokumentace:*

PSI (Photon Systems Instruments), spol. s r.o.

Fakturační adresa: Drásov 470, 664 24 Drásov, Czech Republic

Poštovní adresa: Drásov 470, 664 24 Drásov, Czech Republic

Tel. : +420 511 440 011

VAT: CZ60646594



**Photon  
Systems  
Instruments**

Professional Instruments  
for Plant Science, Biotechnology  
and Agriculture  
[www.psi.cz](http://www.psi.cz)



PSI (Photon Systems Instruments), spol. s r.o.

664 24 Drásov, Czech Republic  
Phone. +420 511 440 011  
Professional Instruments for Plant Science, Biotechnology and Agriculture

Company / customer

UJEP

Project description

FytoScope

18-261-0647

Commission

18ZAK0647

Manufacturer (company)

PSI (Photon Systems Instruments), spol. s r.o.

Project name

18-261-0647 - FytoScope, Usti nad Labem

Make

FytoScope

Type

-

Place of installation

Czech, Usti nad Labem, UJEP

Responsible for project

Pavel Novák

Created on

04.08.2017

Edit date

18.01.2019

by (short name) kadle

Number of pages

33

18-261-0647 - FytoScope, Usti nad Labem	PSI (Photon Systems Instruments), spol. s r.o.	Photon Instruments	Title page	= 011	No. of pag:
		Manufacture date: 19.01.2018 Checked by: Kadlec	19.01.2018 Asgt Form	+ ROC	2 Page F26_011

## Table of contents

Higher-level function	Mounting location	Page	Page description	supplementary page field	Date	Edited by
EB1						
DOC	1	Title page			19.01.2018	Kadlec
DOC	2	Obsah : ==EB1+DOC/1 - =EB1+CM1/102			16.10.2018	kadlec
DOC	2.a	Obsah : ==EB1+CM1/103 - =EB1+CM1/201			16.10.2018	Kadlec
ETA	10	Cooling			19.09.2018	kadlec
ETA	11	Fresh air			11.10.2018	kadlec
ETA	12	Circulation			18.09.2018	kadlec
ETA	14	Dehumidification			24.07.2018	kadlec
ETA	15	Humidification			24.07.2018	kadlec
ETA	16	Environmental sensors			25.09.2018	kadlec
ETA	17	Others			11.10.2018	kadlec
CM1	1	Power supply, breakers			11.10.2018	kadlec
CM1	2	Power supply, breakers			10.10.2018	kadlec
CM1	3	Power supply, breakers			10.10.2018	kadlec
CM1	4	Power supply, D Inputs, PC panel			10.10.2018	kadlec
CM1	5	Power supply, D Outputs			09.10.2018	kadlec
CM1	10	Pumps			11.10.2018	Kadlec
CM1	11	Valves, circulation			11.10.2018	Kadlec
CM1	12	Valves, heat			11.10.2018	Kadlec
CM1	13	Heating, circulation			11.10.2018	Kadlec
CM1	14	Fans, fresh air			11.10.2018	Kadlec
CM1	15	Dampers, fresh air			10.10.2018	Kadlec
CM1	16	Fans, circulation			10.10.2018	Kadlec
CM1	17	Dehumidifier/Humidifier			11.10.2018	Kadlec
CM1	18	LED			10.10.2018	Kadlec
CM1	19	Hydro			10.10.2018	Kadlec
CM1	100	PLC			10.10.2018	Kadlec
CM1	101	PLC, communication			10.10.2018	Kadlec
CM1	102	PLC-AI, Temperature			19.09.2018	Kadlec


Date	16.10.2018	Obsah : ==EB1+DOC/1 - =EB1+CM1/102	PSI (Photon Systems Instruments), spol. s r.o.	FytoScope	=EB1;
Author	A.P.		Replace by		+ DOC
Title	Dokument				Print
					Save

## Table of contents

Higher-level function	Mounting location	Page	Page description	Supplementary page field	Date	Edited by
EB1	CM1	103	PLC-AO		10.10.2018	kadie
	CM1	105	PLC-DI		11.10.2018	kadie
	CM1	106	PLC-DI		11.10.2018	kadie
	CM1	107	PLC-DI		02.10.2018	kadie
	CM1	108	PLC-DI		02.10.2018	kadie
	CM1	109	PLC-DI		11.10.2018	kadie
	CM1	110	PLC-DI		10.10.2018	kadie
	CM1	111	PLC-DO		10.10.2018	kadie
	CM1	112	PLC-DO		25.09.2018	kadie
	CM1	113	PLC-RO		10.10.2018	kadie
	CM1	114	PLC-RO		10.10.2018	kadie
	CM1	200	Power supply, breakers		11.10.2018	kadie
	CM1	201	Cabinet		10.10.2018	kadie
					11.10.2018	kadie

F06\_002

		Date	16.10.2018	1S2AK0647	PST (Photon Systems Instruments), spol. s r.o.	Obsah : =EB1+CM1/103 - =EB1+CM1/201	= EB1	+ETA/1
Up	Date	Ed.	Kadie	FytoScope	Replaces:	4. DSC	1S2AK0647	1S2AK0647
Up	Name	Appl.	Original	Replaces:	of	Replaces	1S2AK0647	1S2AK0647

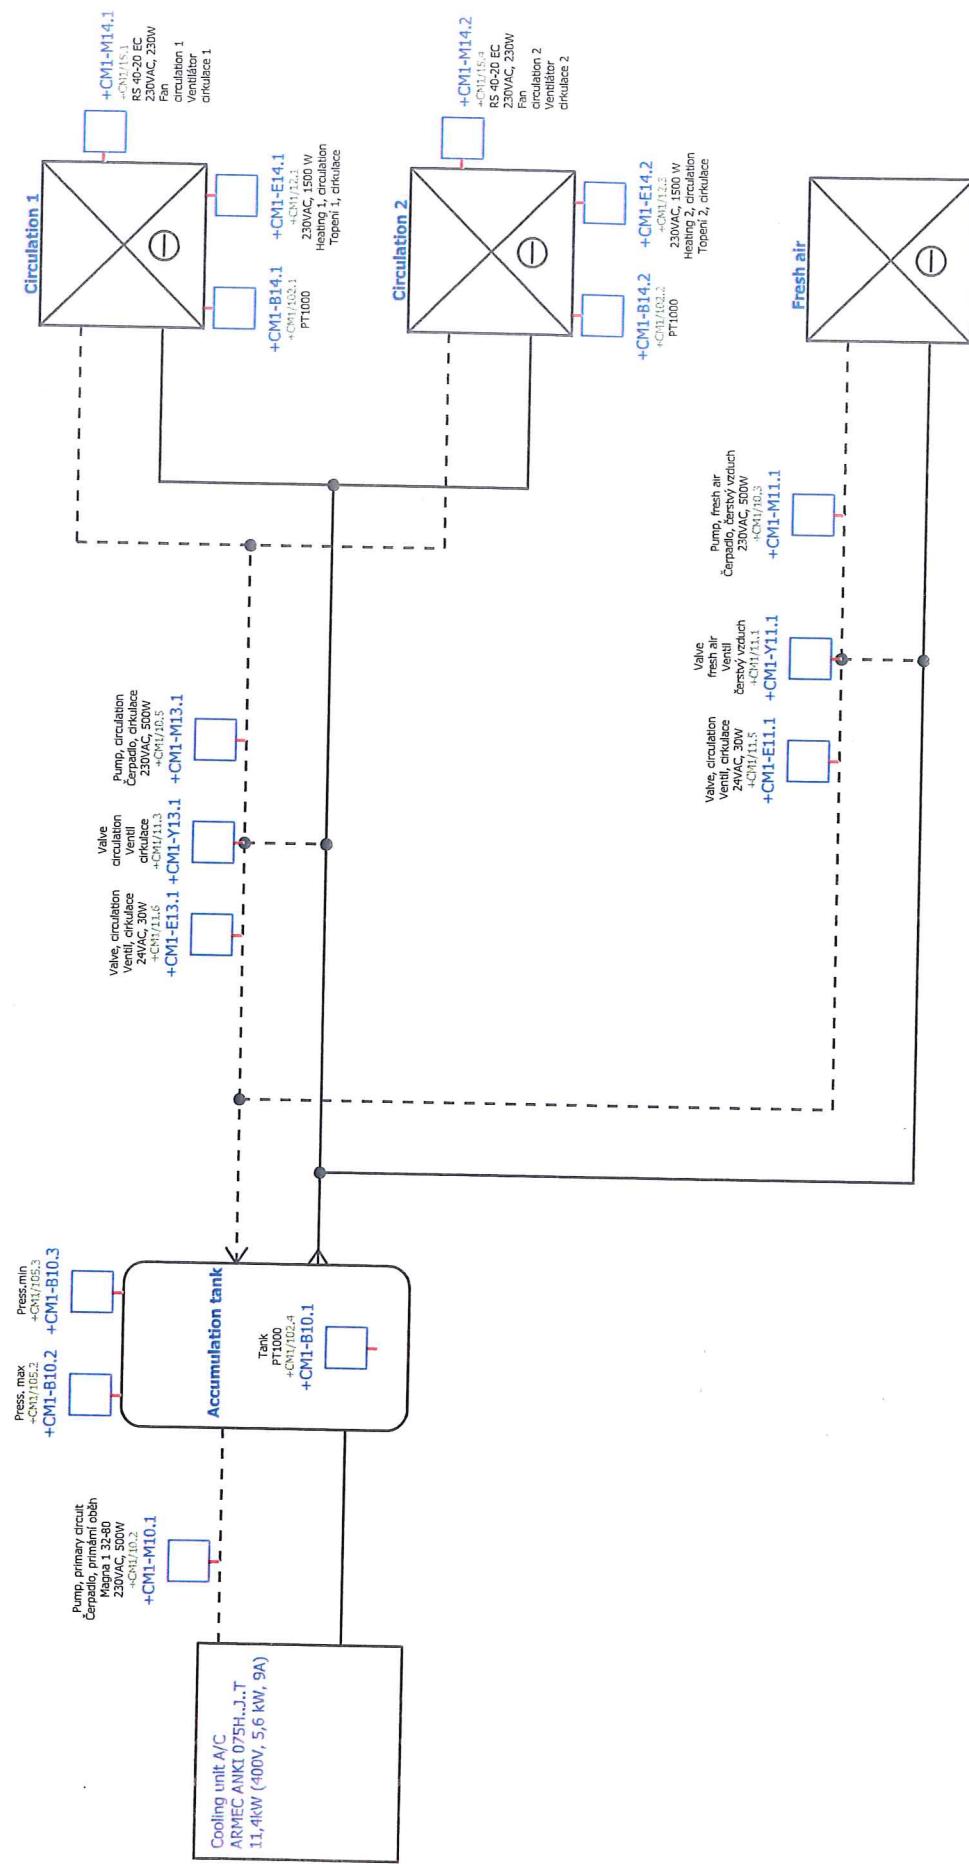

18-261-0647 - FysibScope, Usd had Labem

Nest 0502

PSI (Photon Systems Instruments), spol. s r.o.


Photon Systems Instruments

Cooling

2

Ros Engg  
D.C.7.2

# Fresh Air

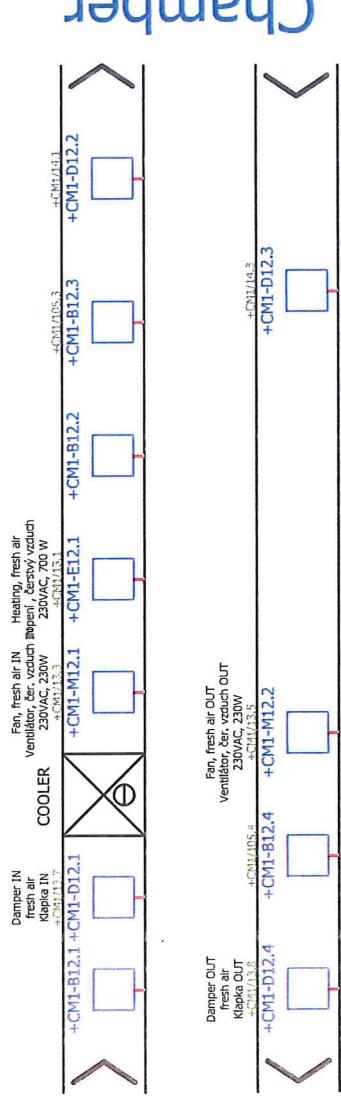


Chamber




PSI (Photon Systems Instruments), spcl. s.r.o.	Photon Systems Instruments	VZT	- EP1

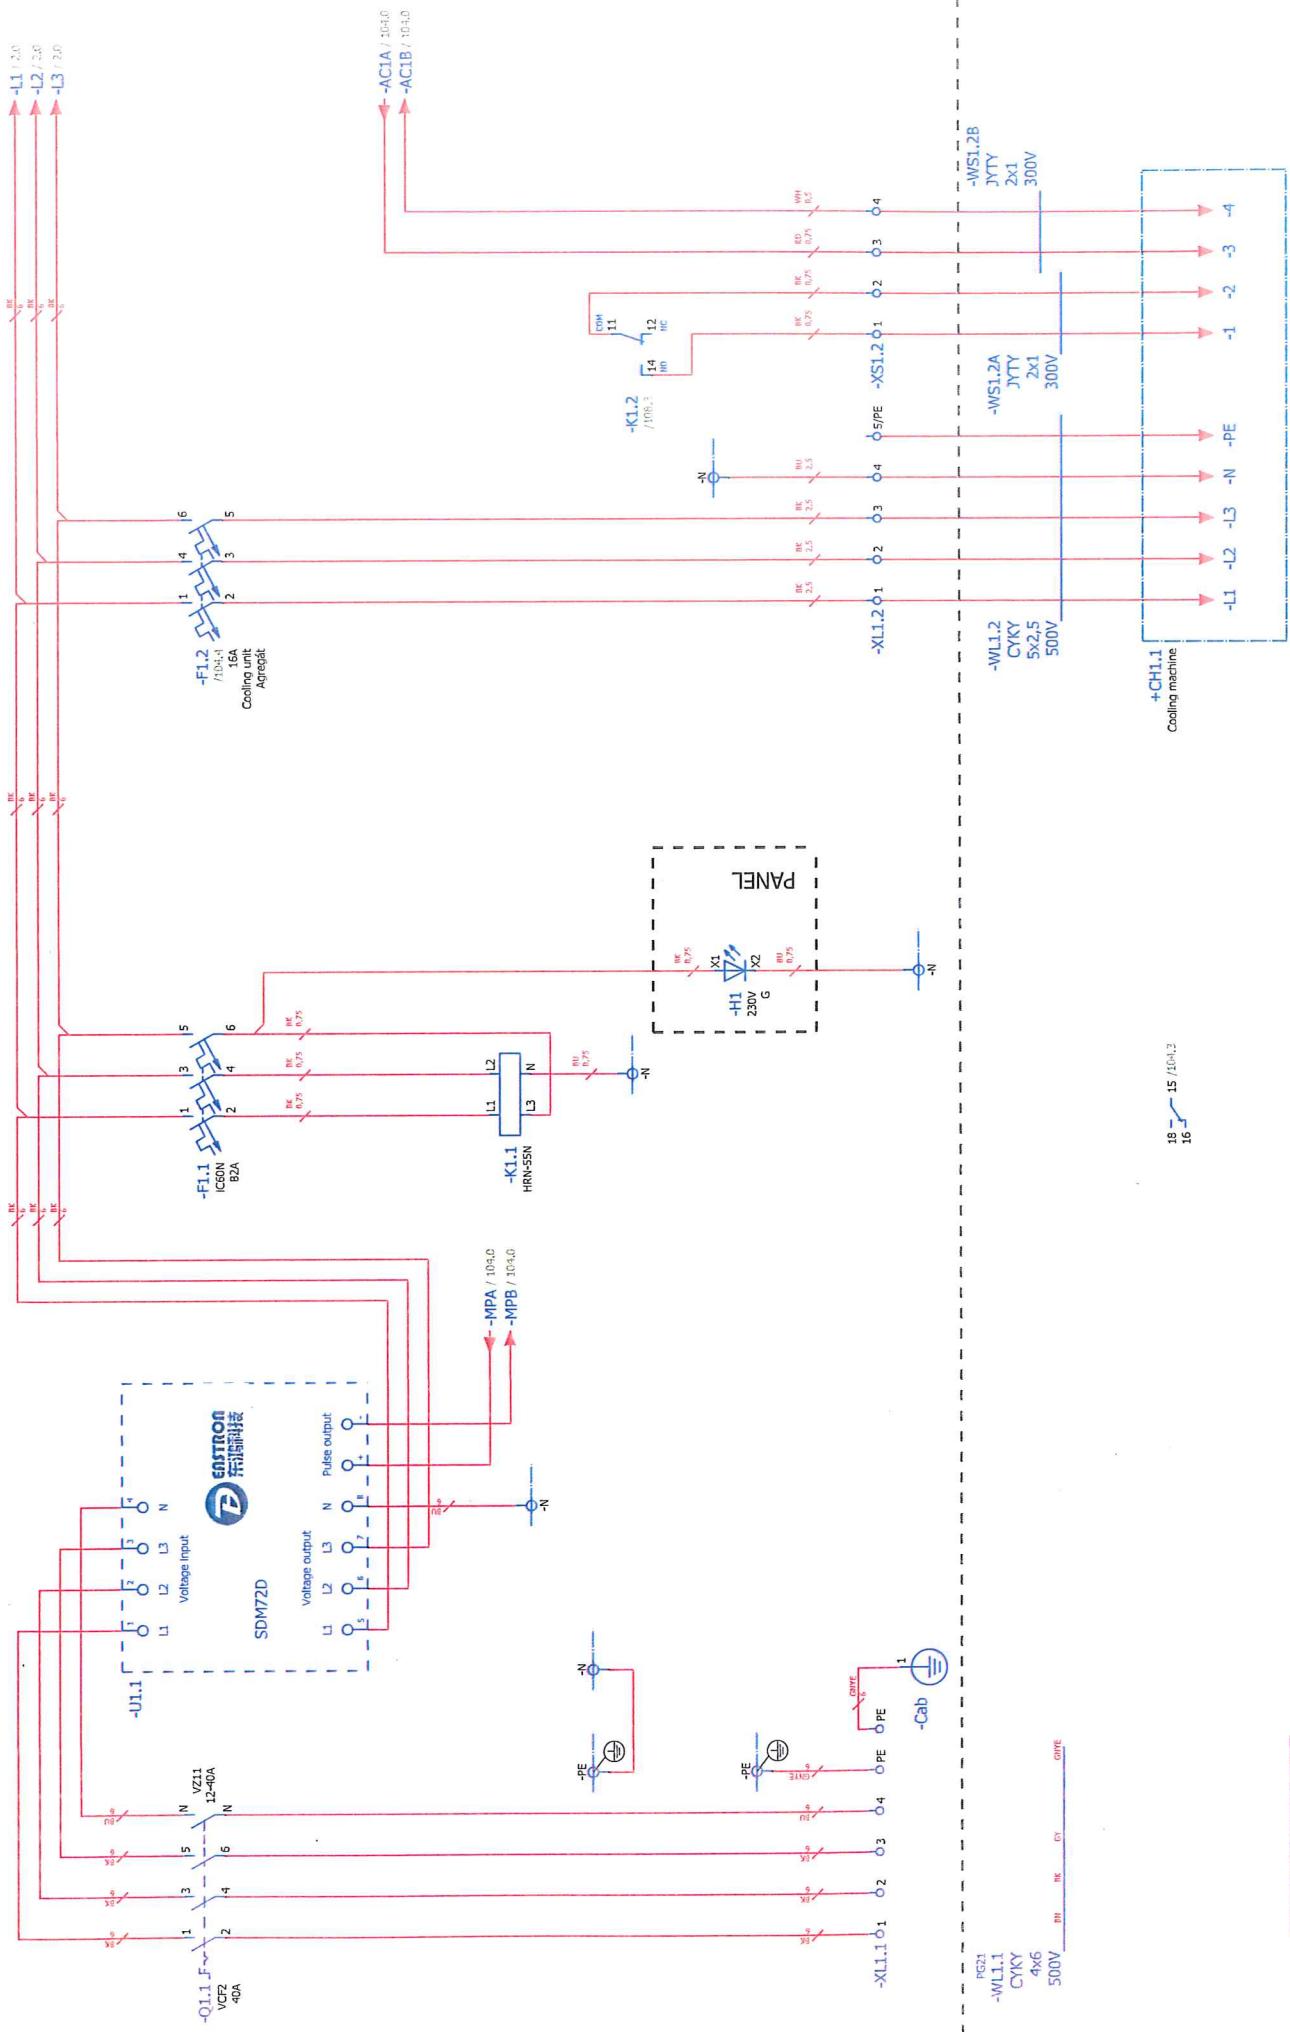


400V/50Hz max. cca 22kW  
3x32 A CYKY 4x6 mm<sup>2</sup>

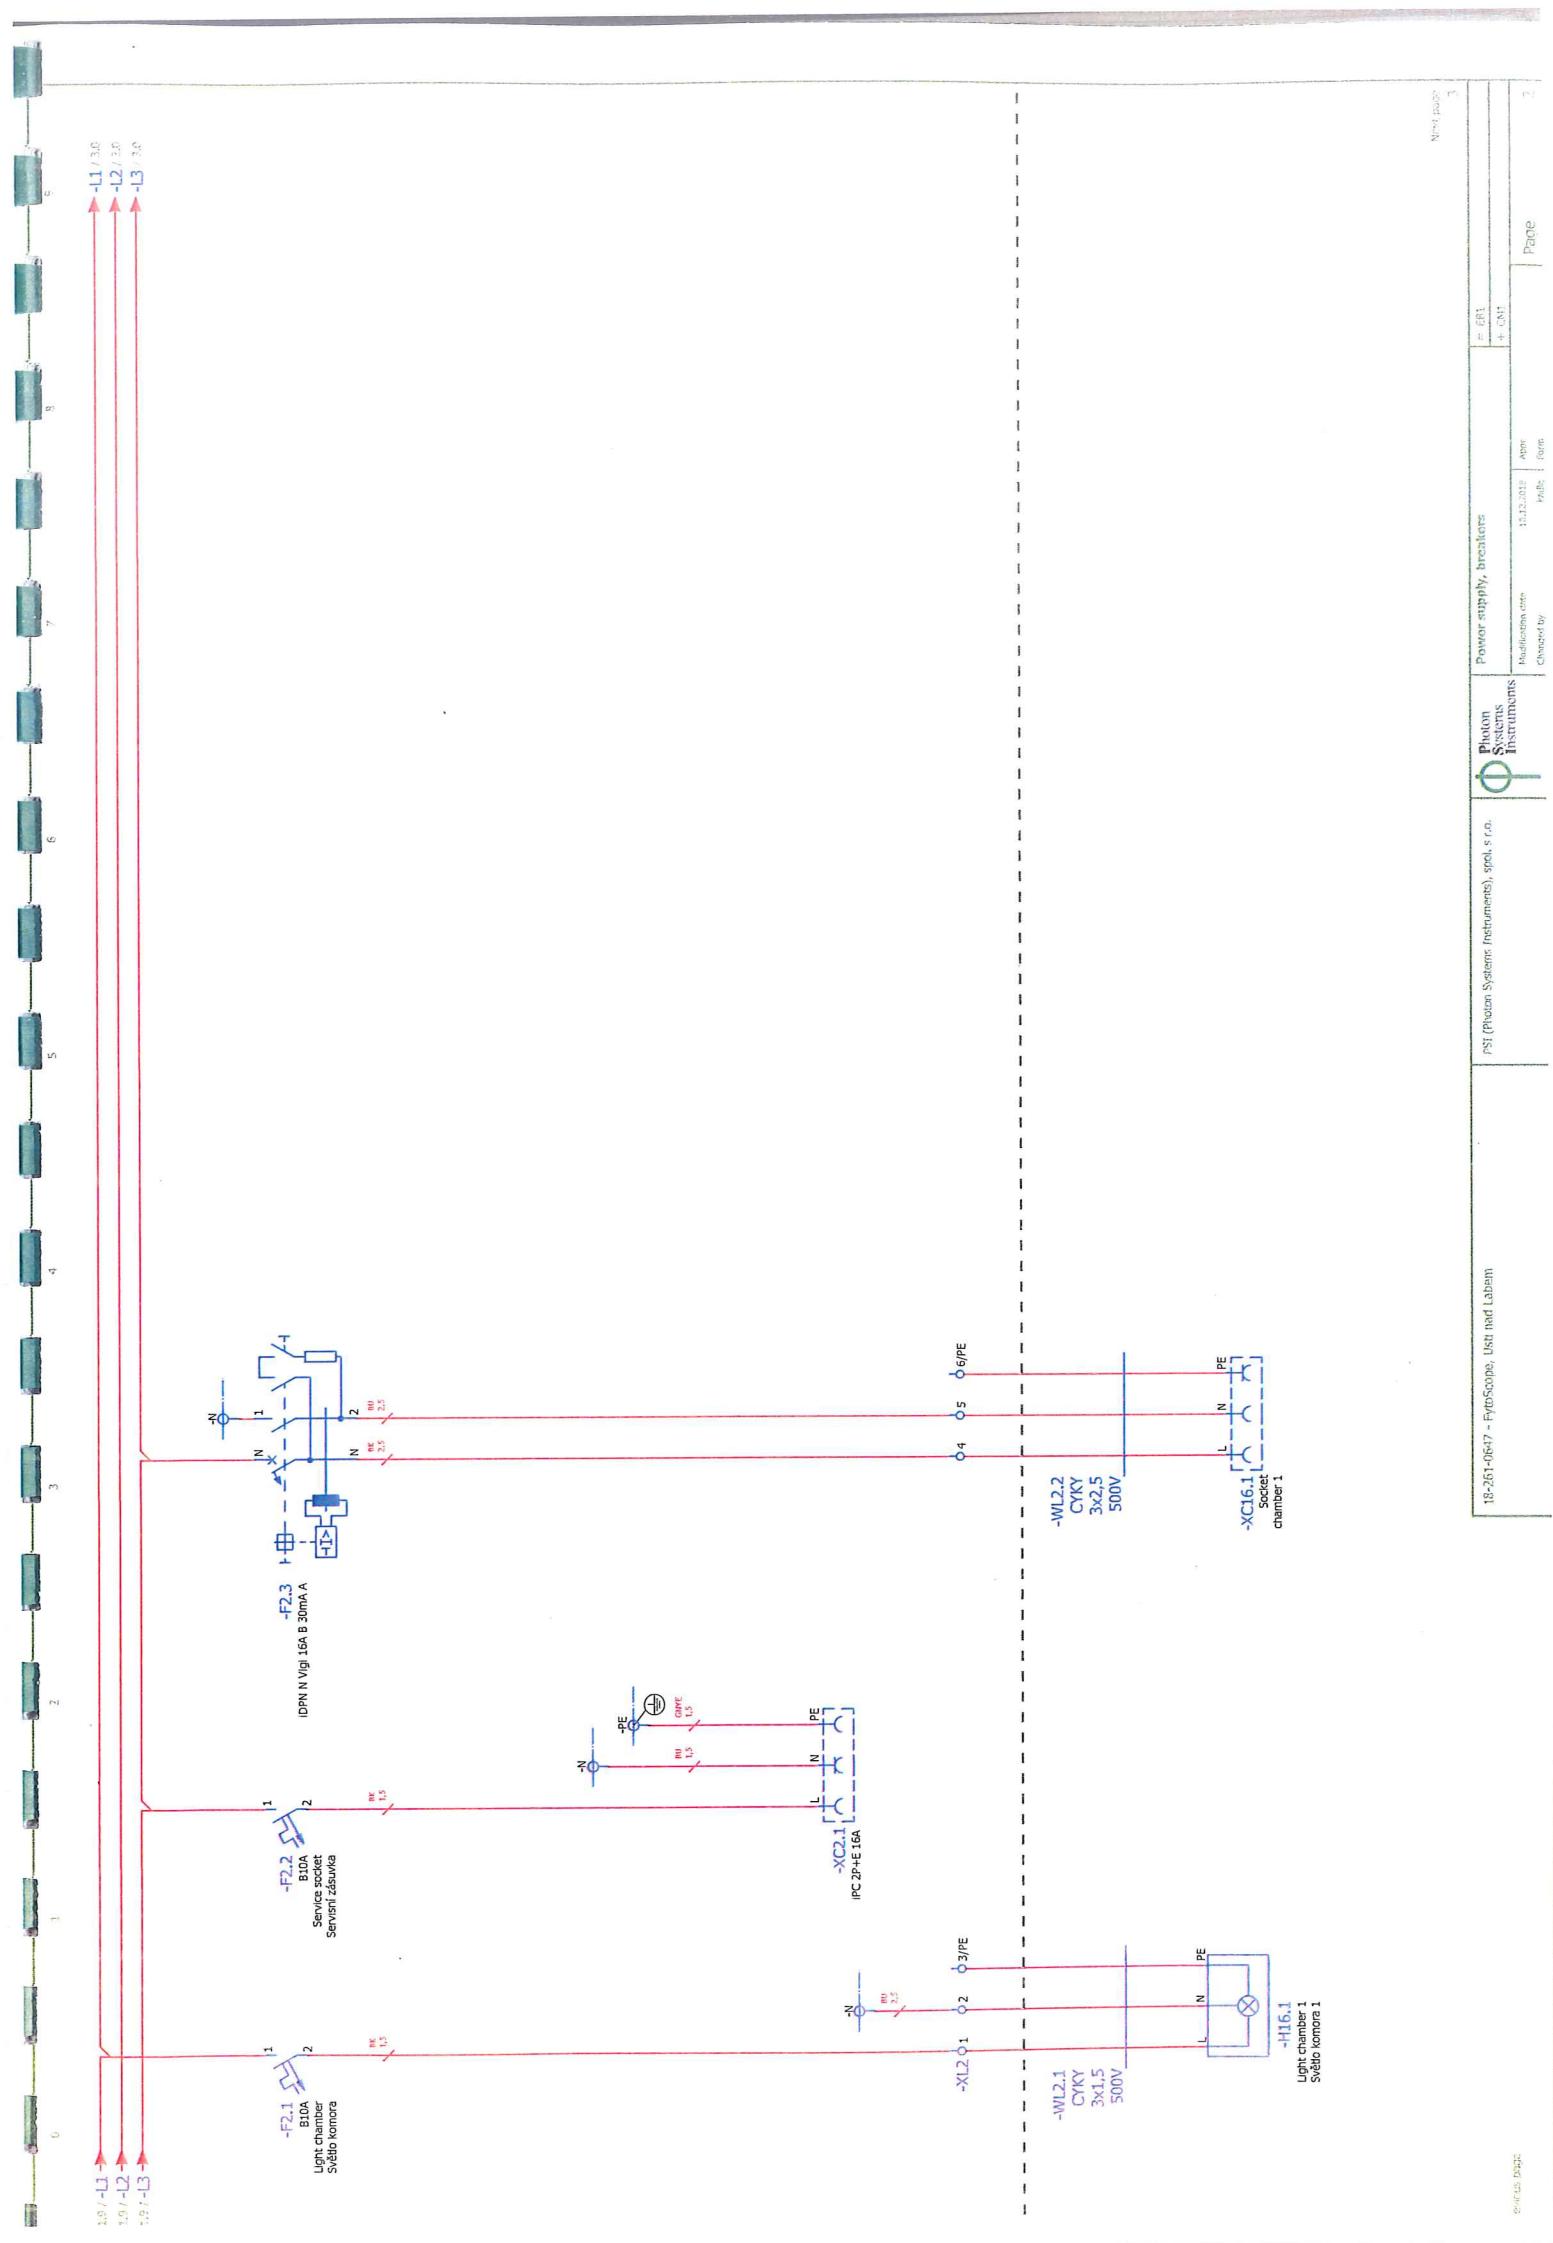

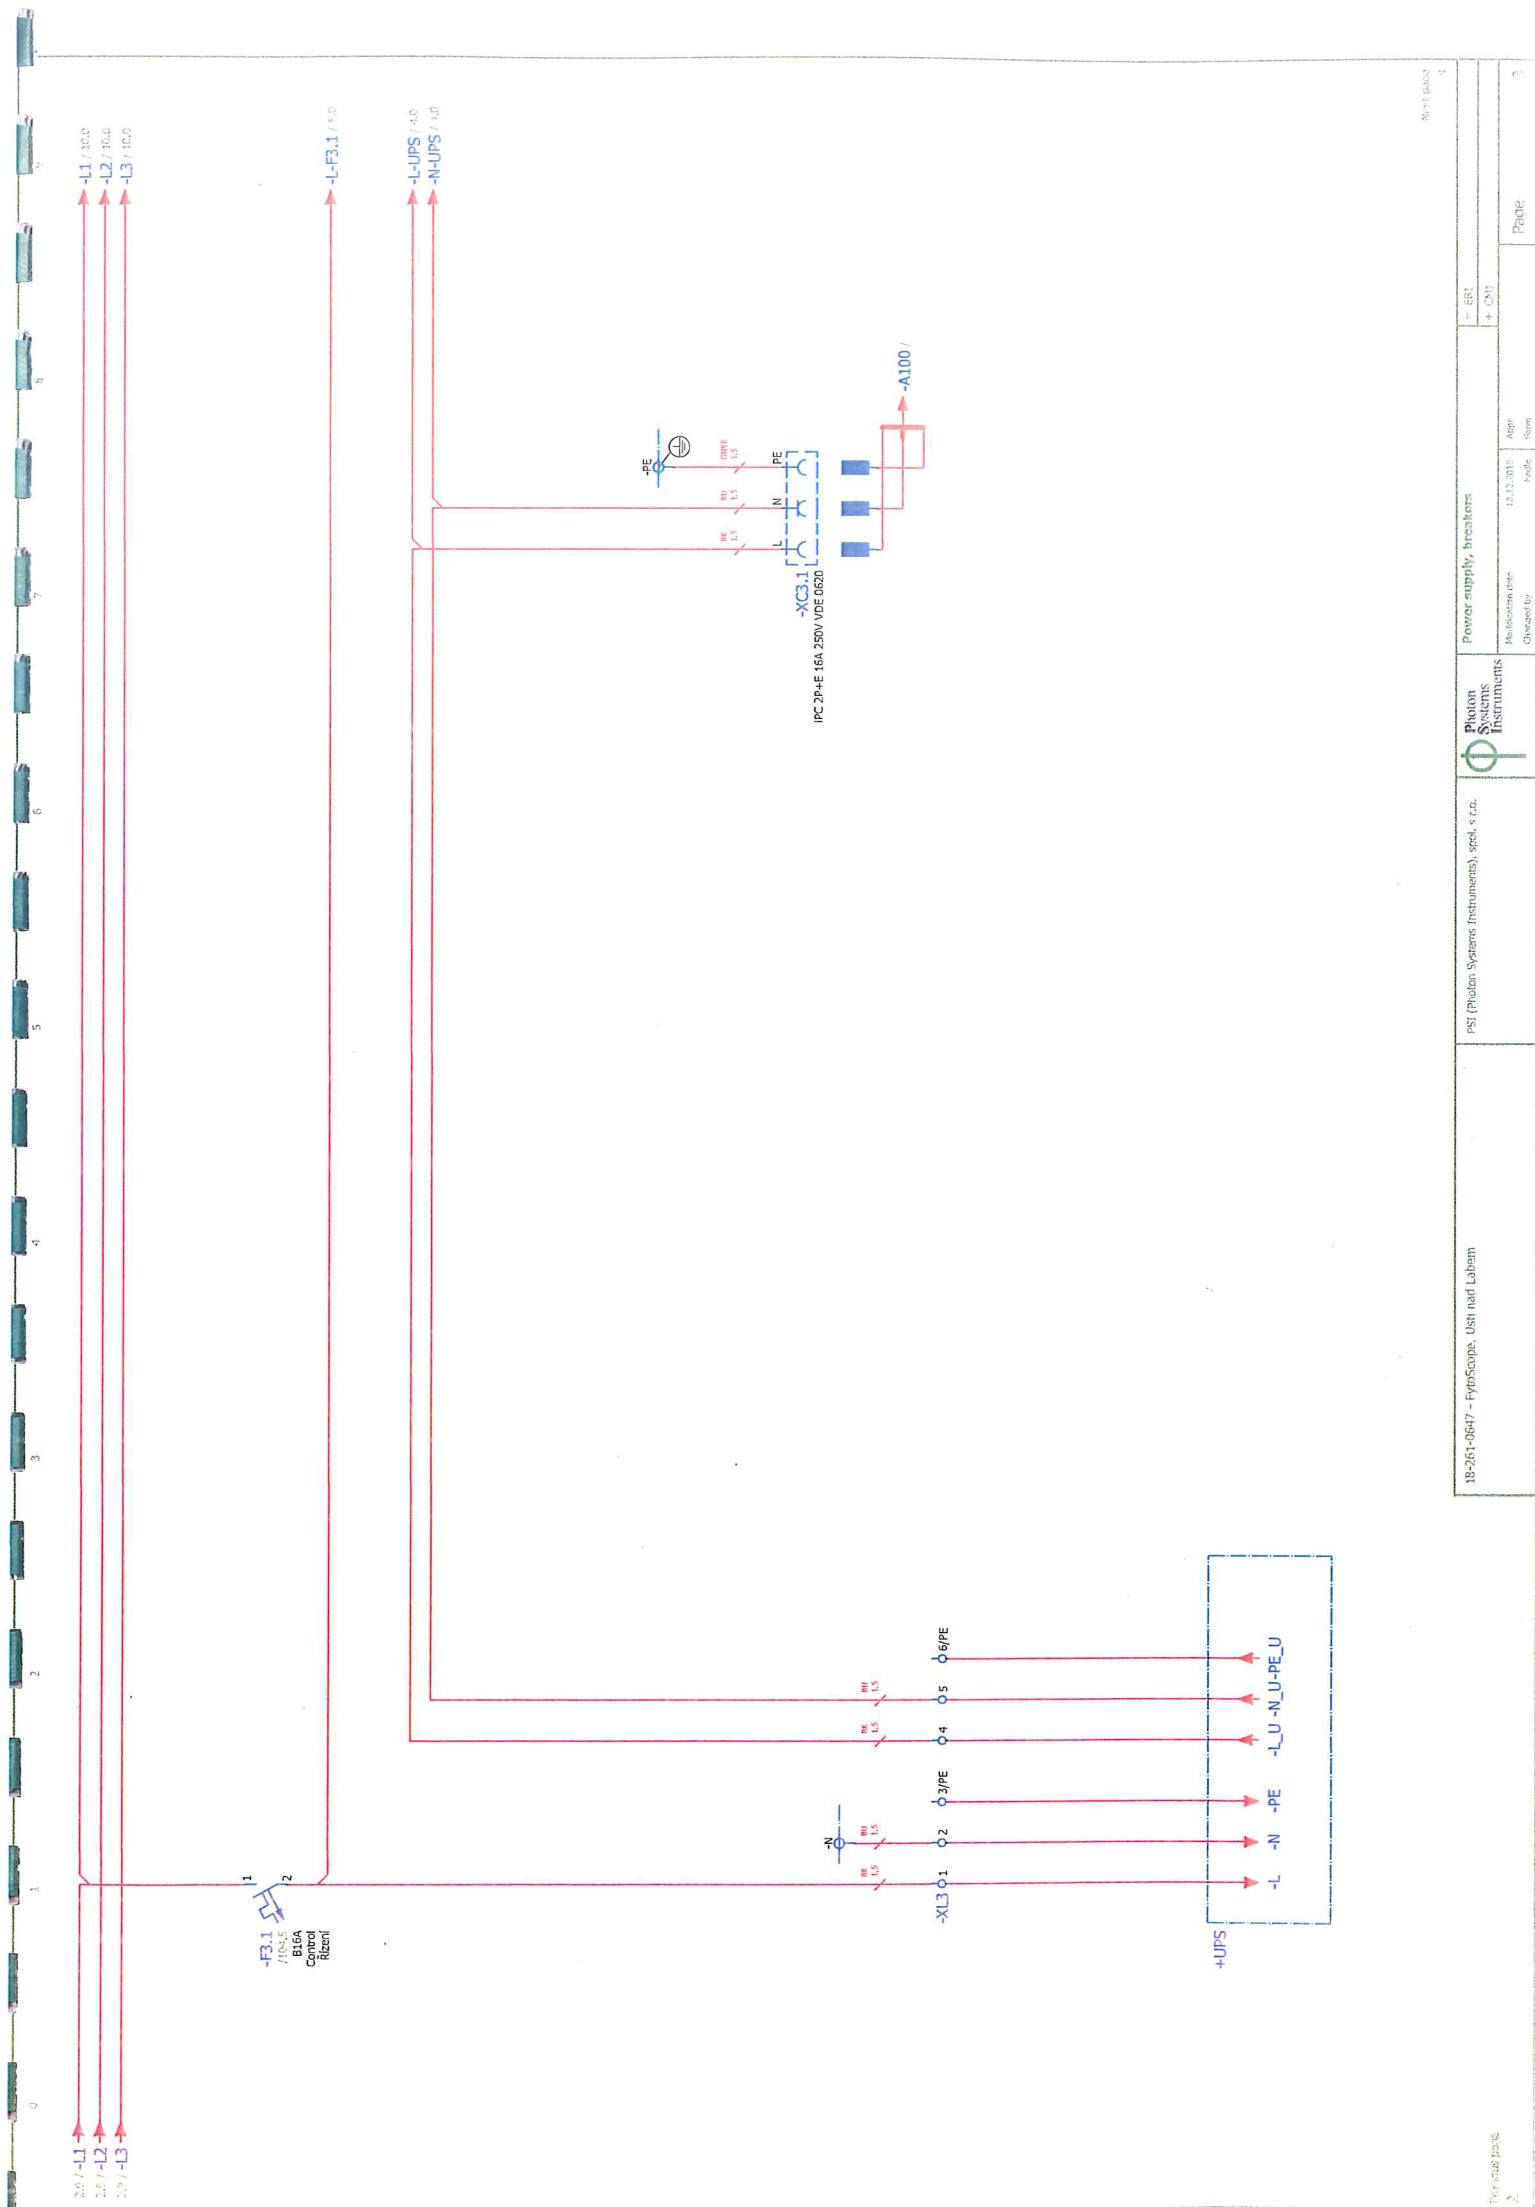

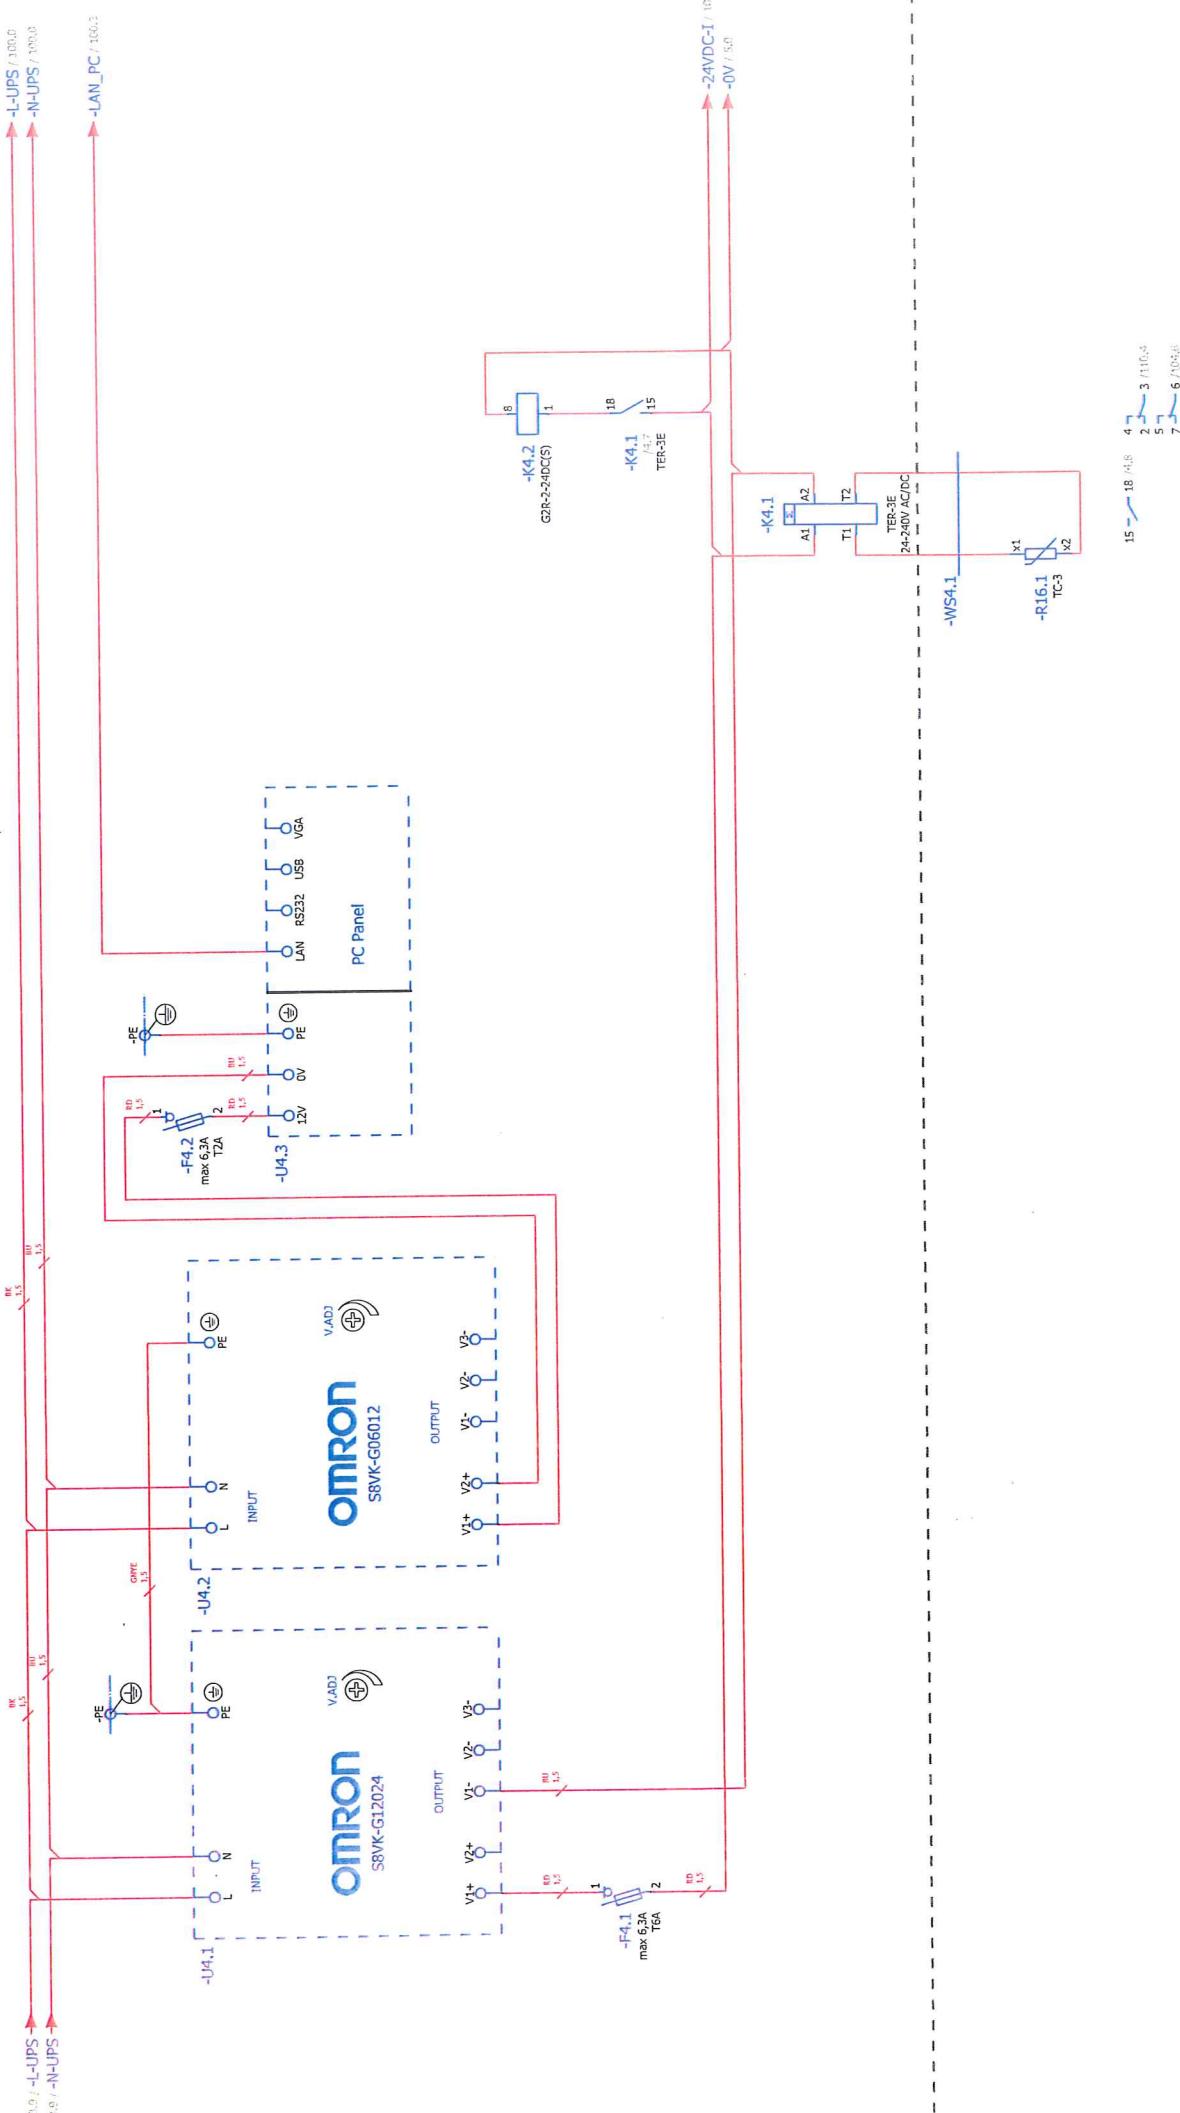

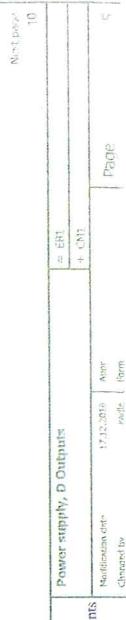

Photon Systems Instruments



Channel by



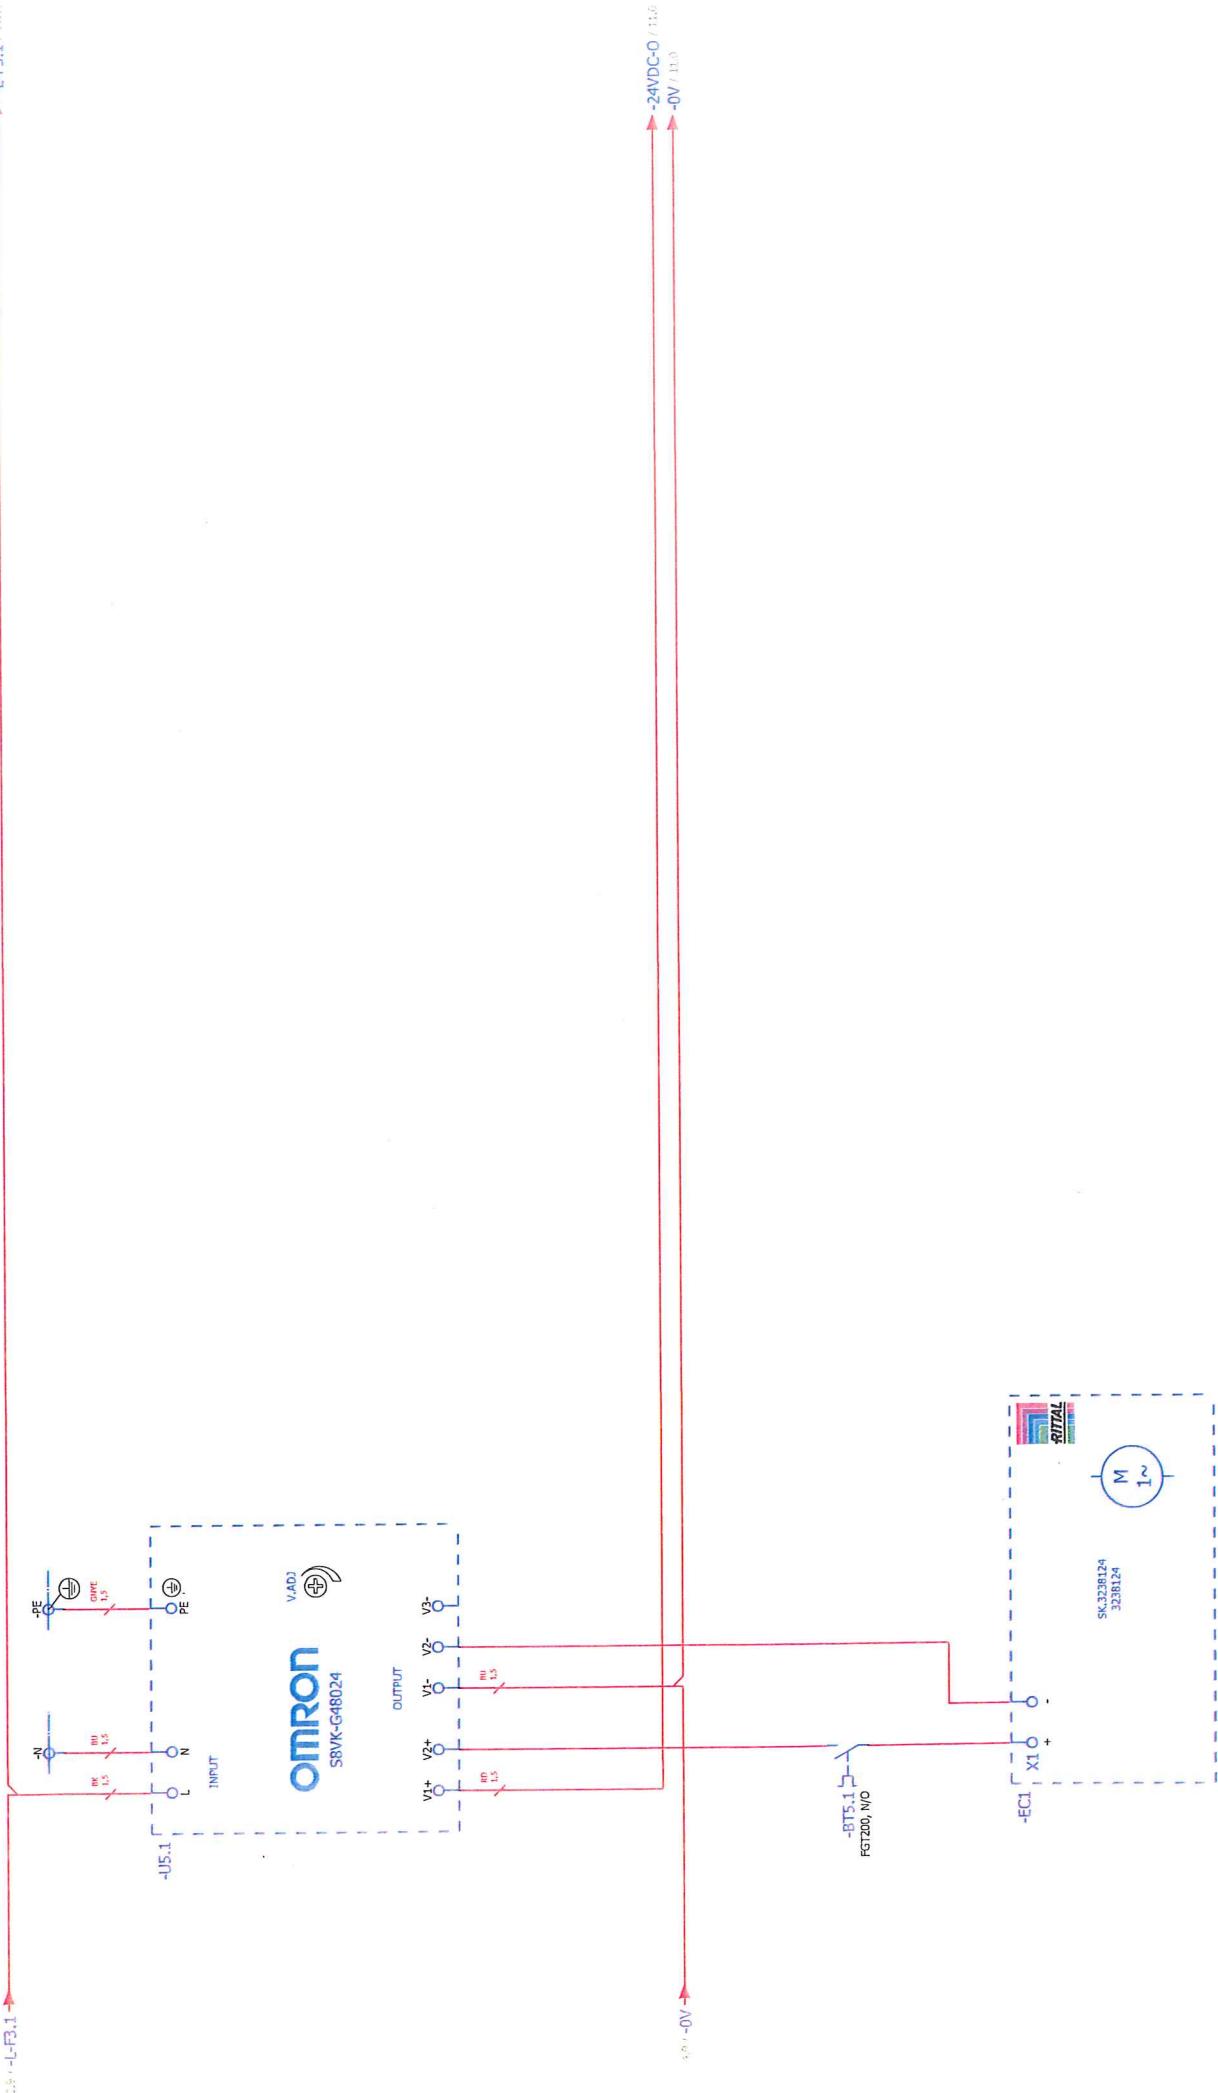

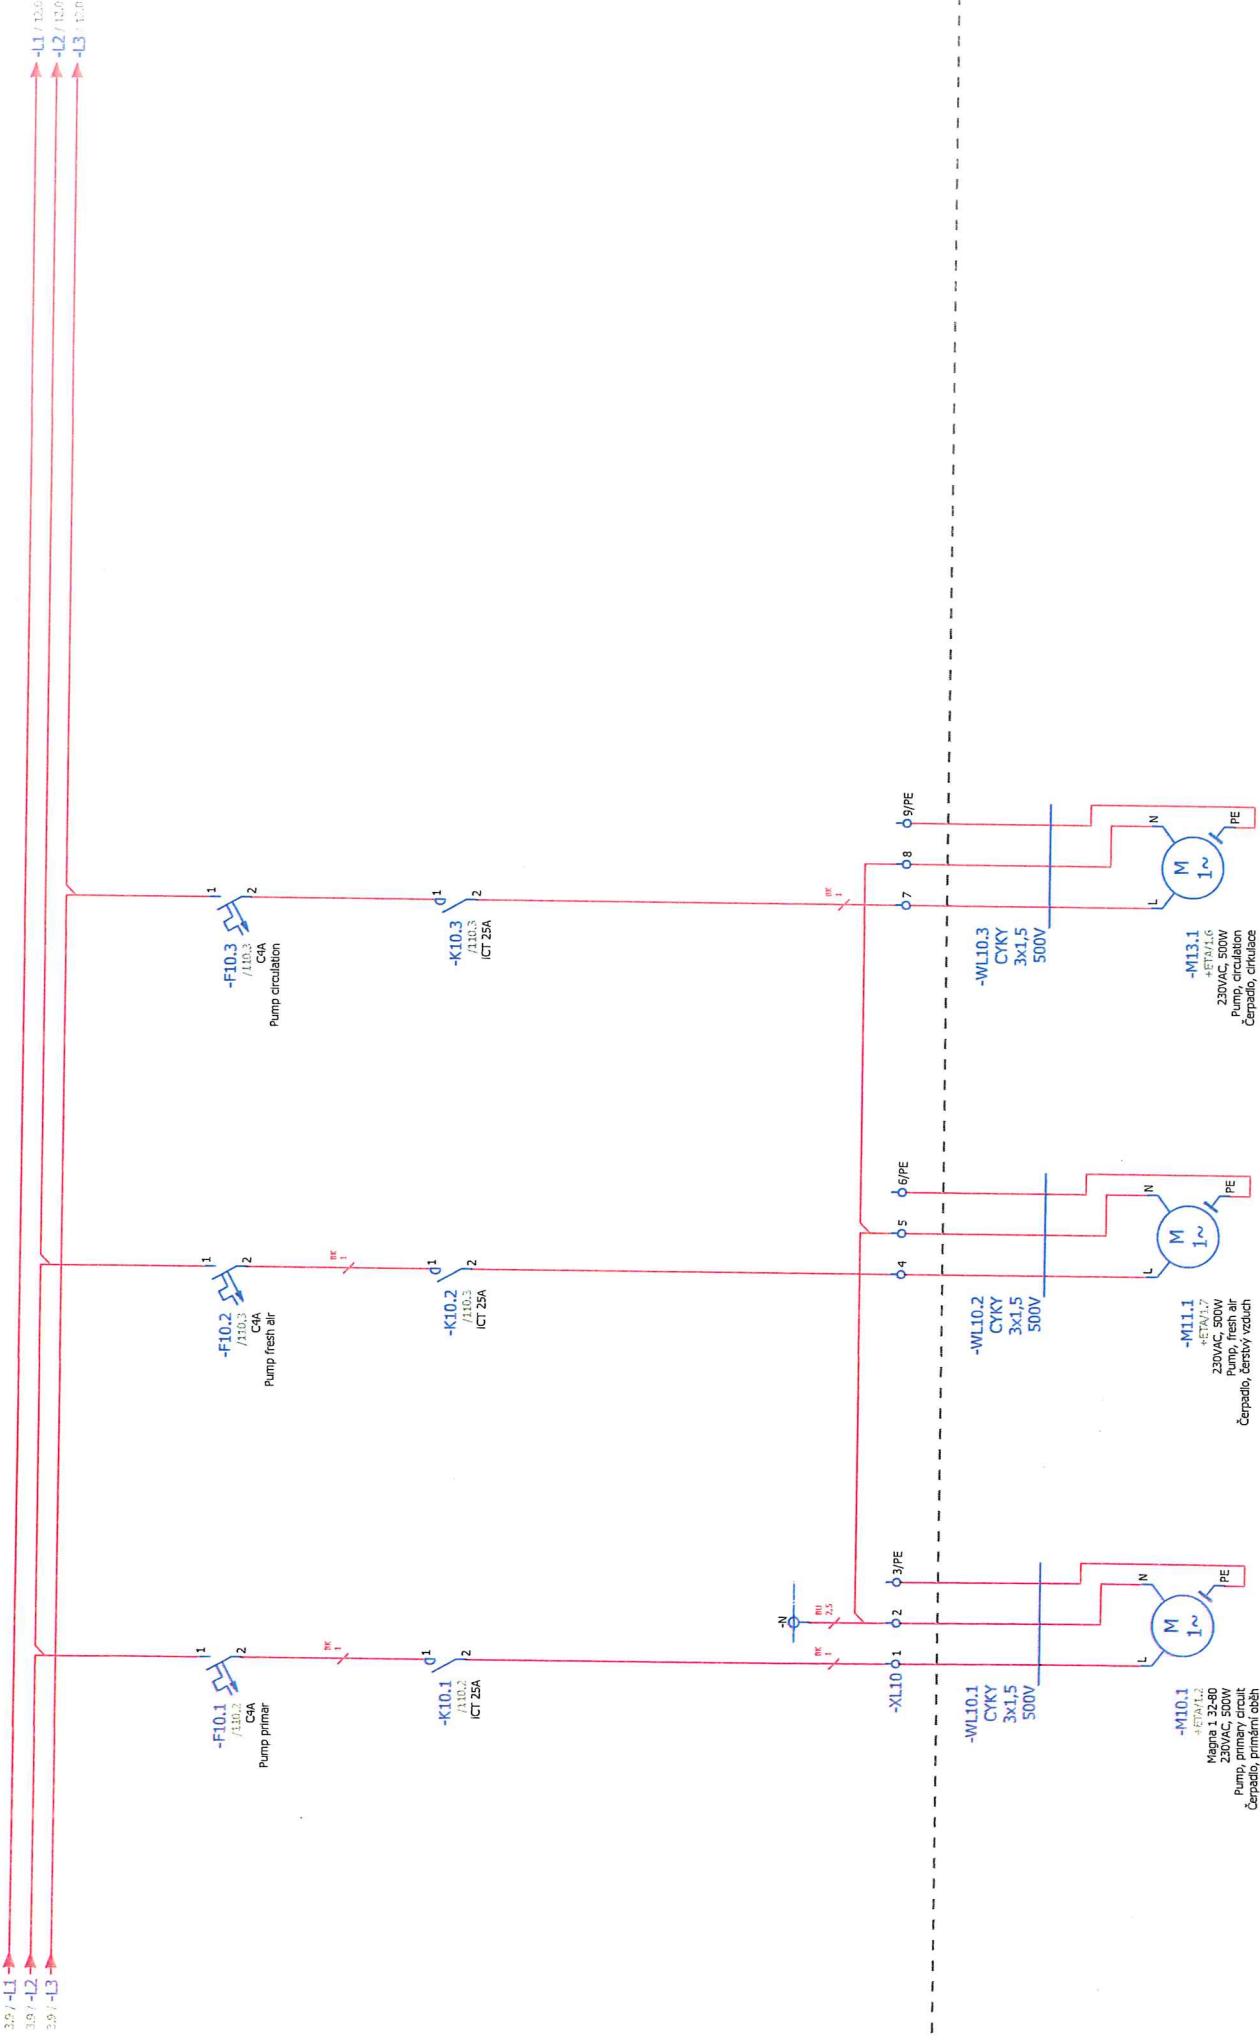


18-251-0617 - FysScope, Usti nad Labem


PSI (Photon Systems Instruments), spol. s r.o.

11

Verz. 1.0


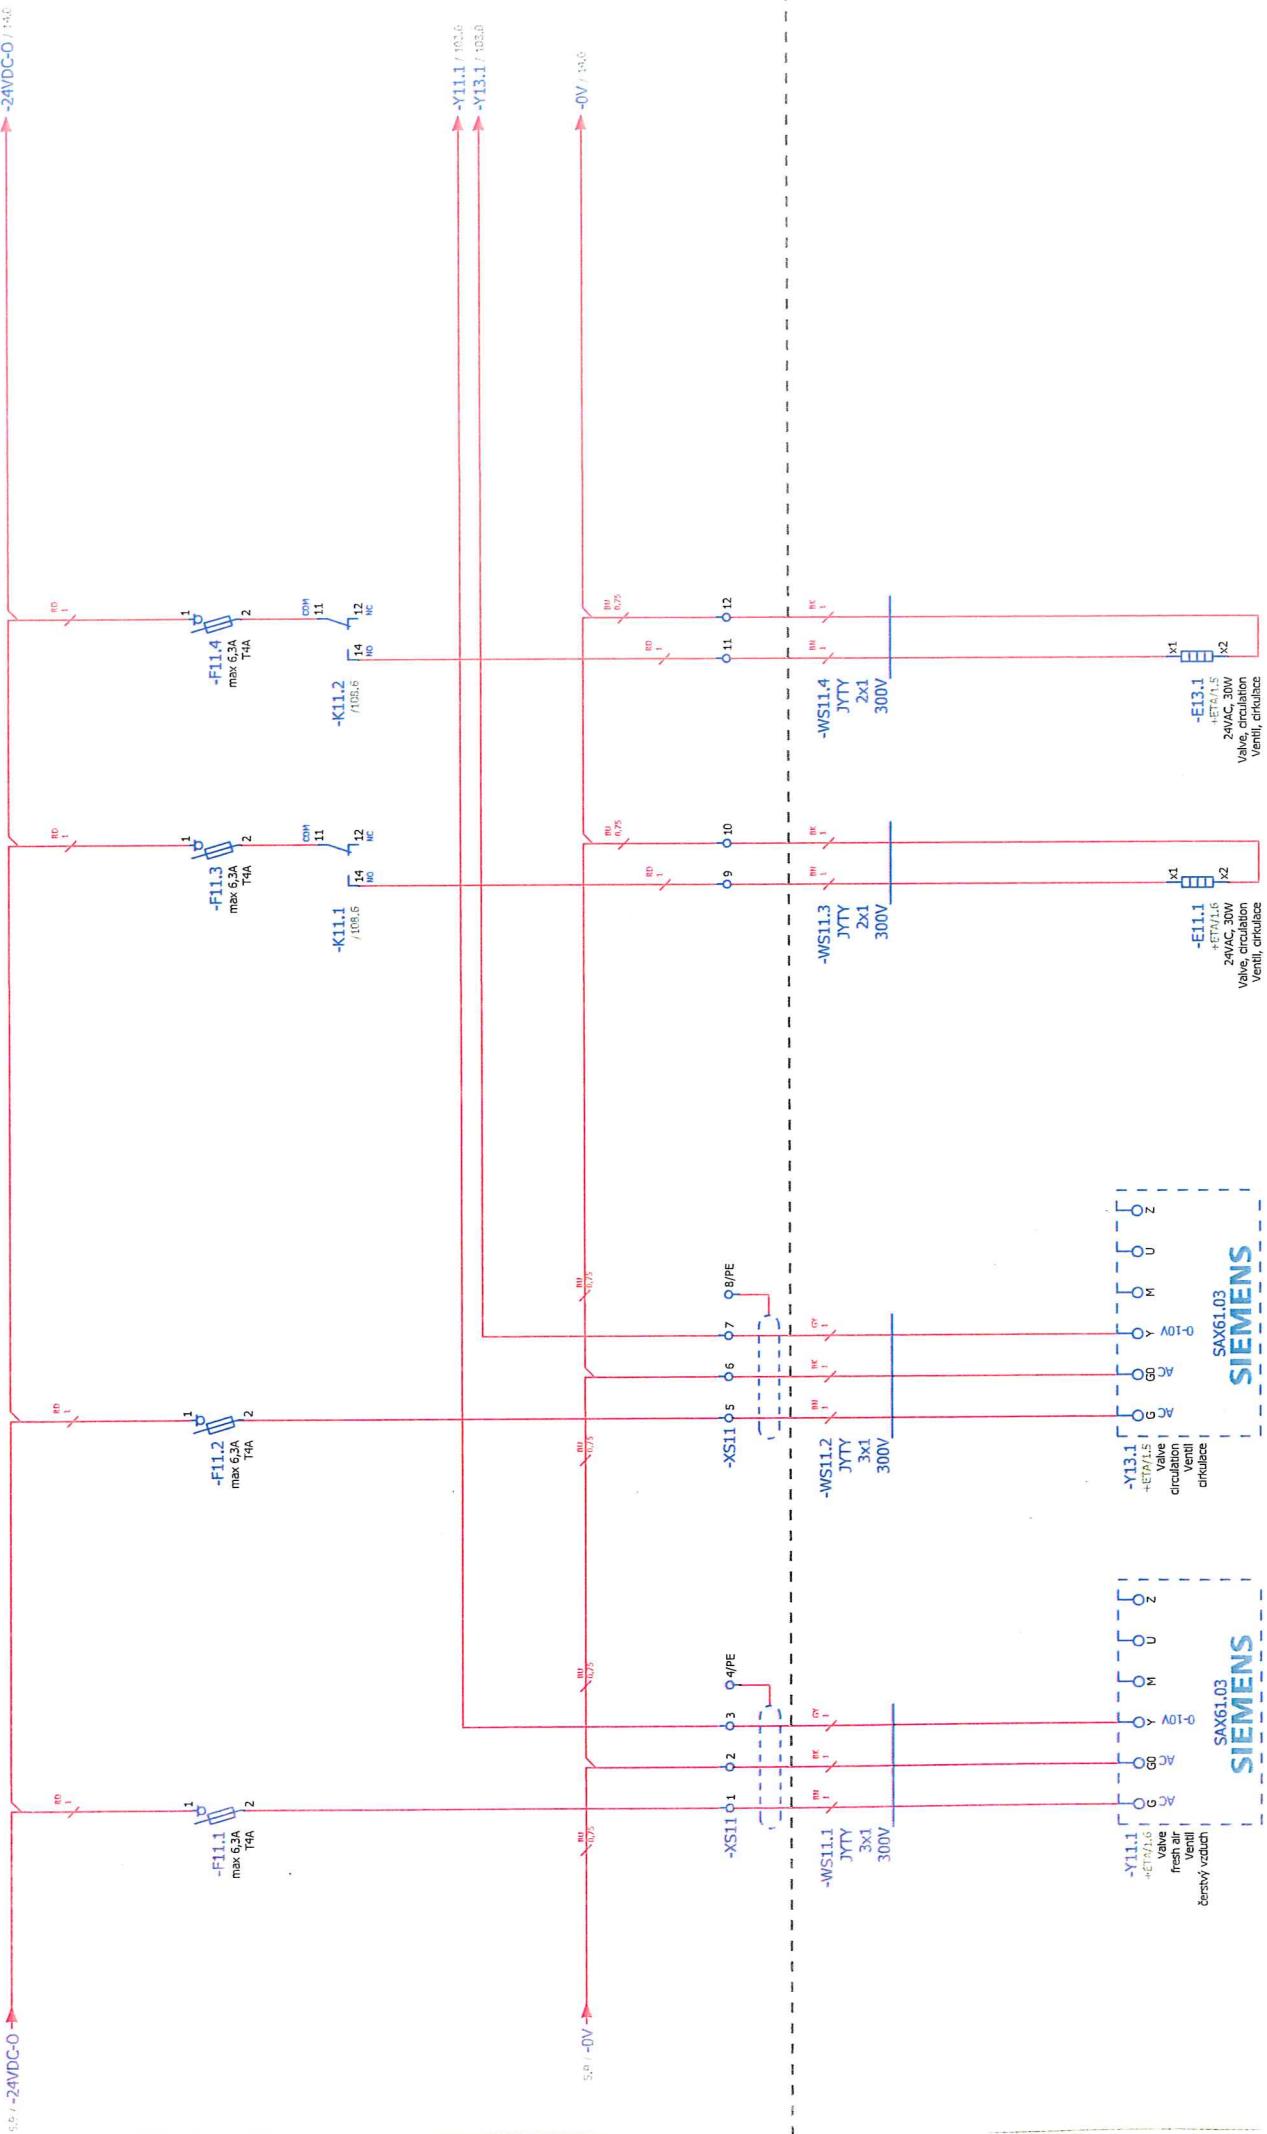


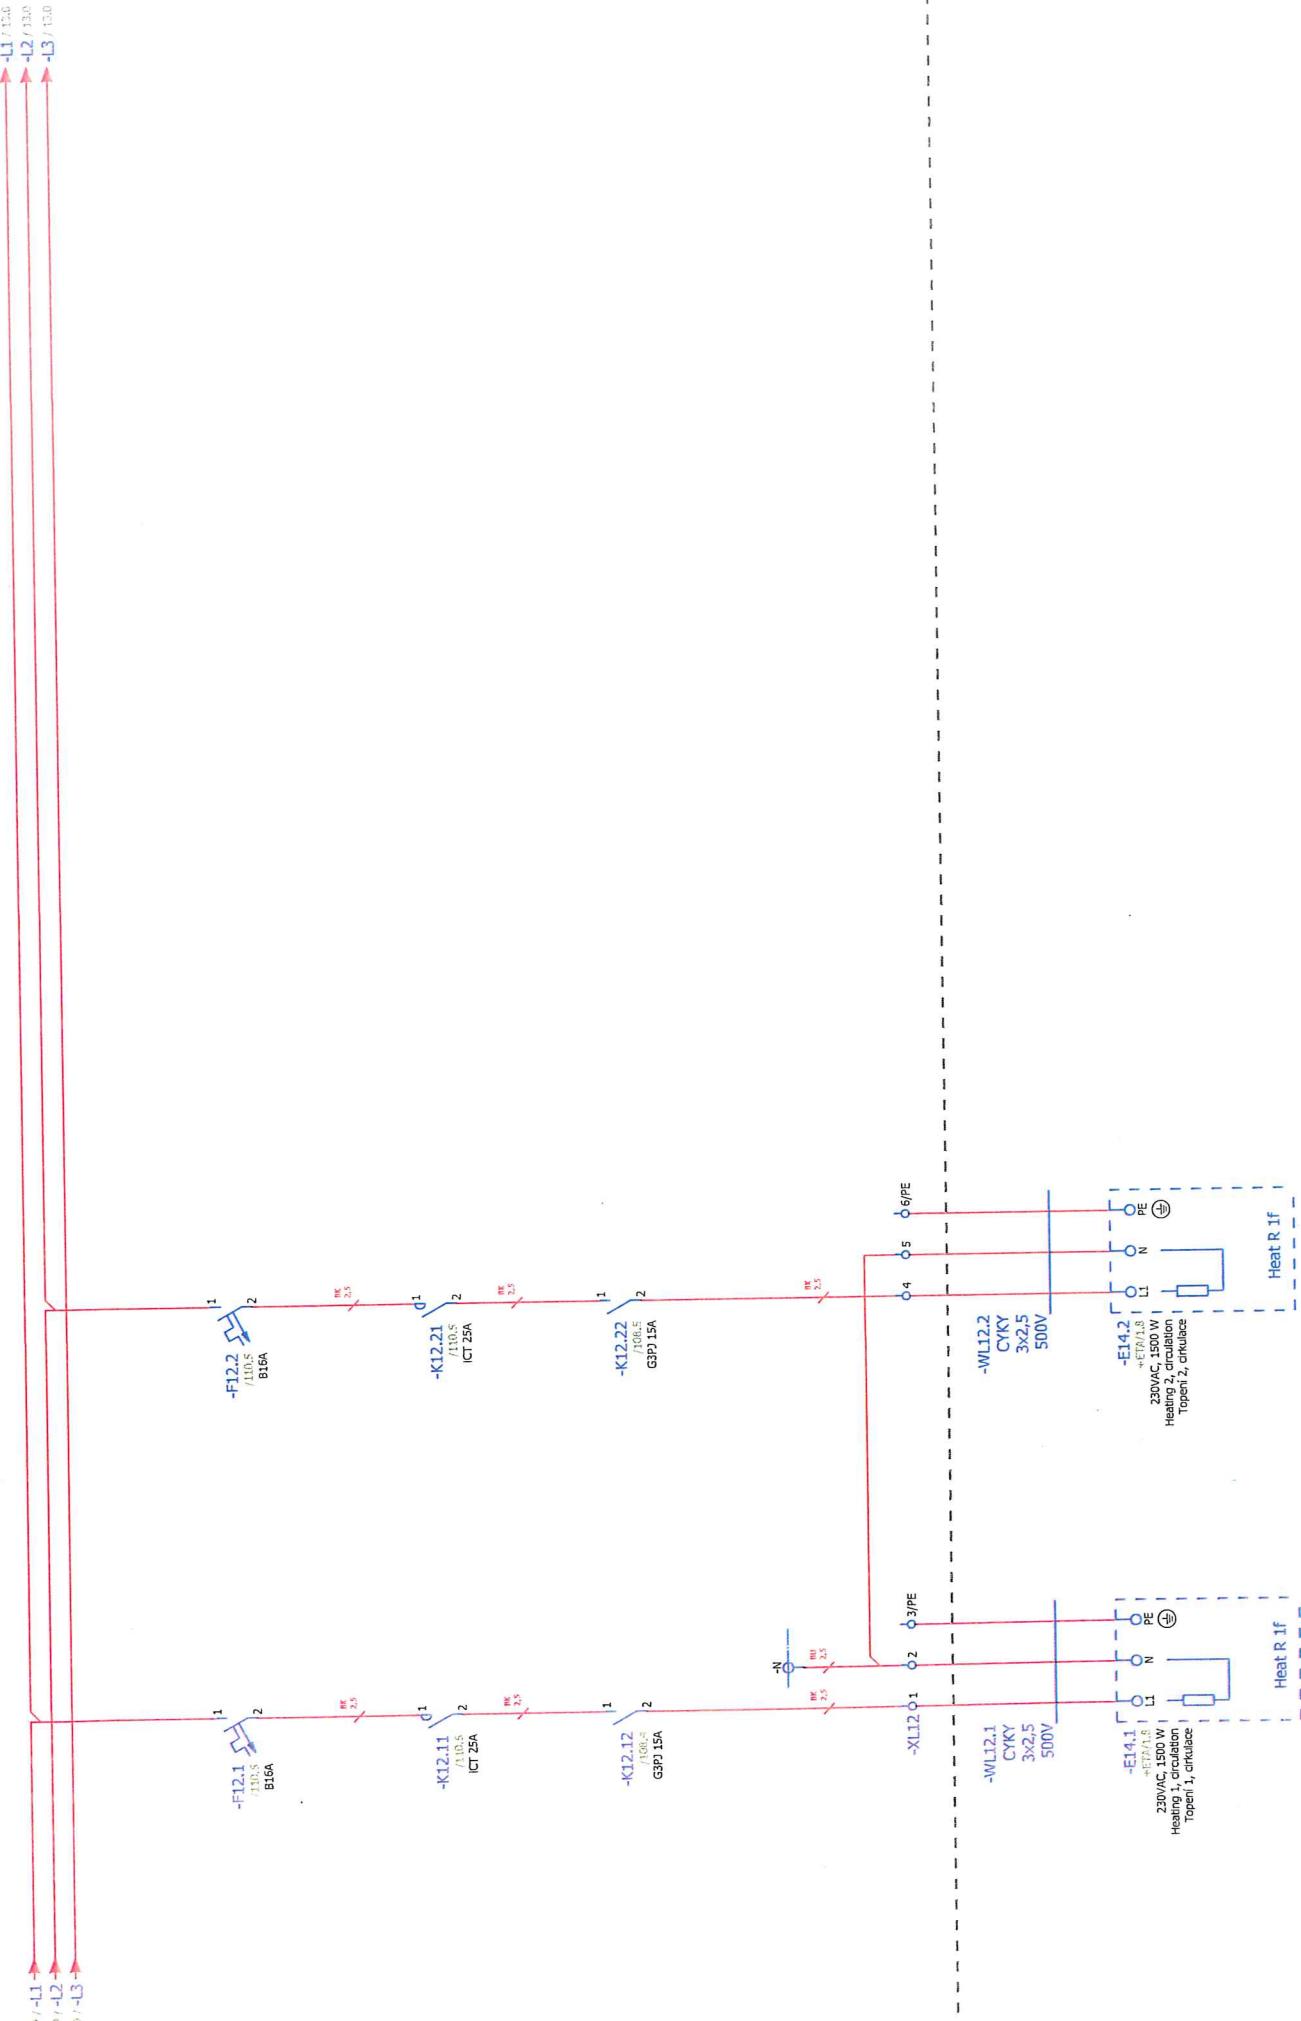

18-261-0647 - PyroScope, Usb had Labem

Page	Page
Nachtrag 13	Nachtrag 13

Page	Page
Nachtrag 13	Nachtrag 13

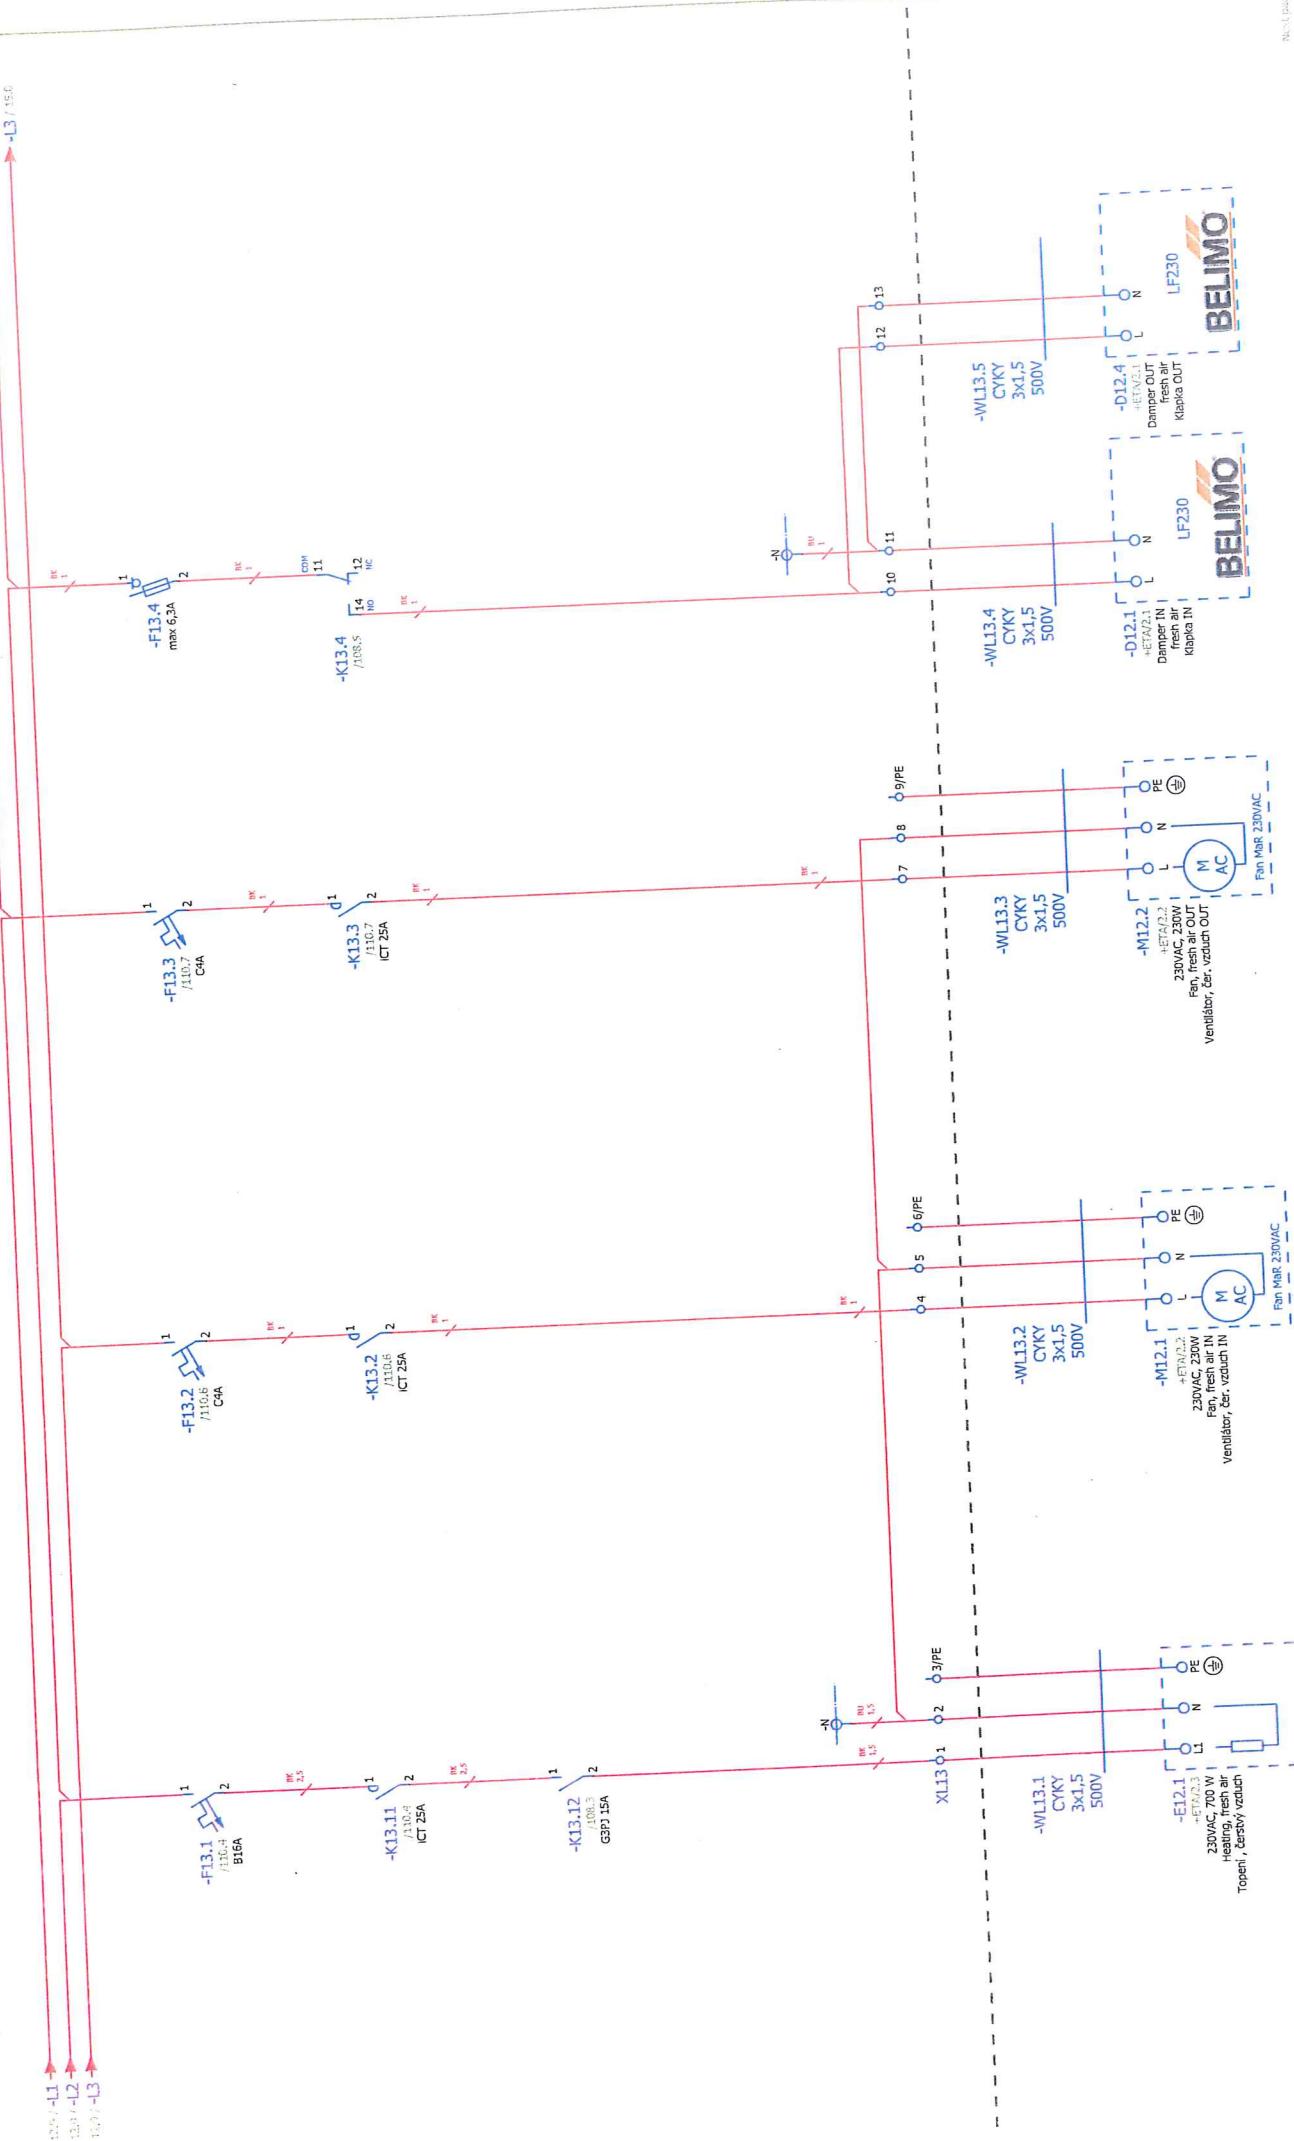

18-261-0617 - FyndScope, Ust nad Labem

TSI (Photon Systems Instruments), spol. s r.o.	Photon Systems Instruments	Fans, fresh air
Neutrale Leitung	Neutral line	Neutral line
Erde	Earth	Earth
14	14	14

11.5 / -24VDC/0 → +24VDC/0, 103.0

-F14.1  
max 6.3A  
TIA

-F14.2  
max 6.3A  
TIA

-D12.2 103.0  
-D12.3 103.0

-0V / 15.0  
S14.1

-X14.1  
300V

-D12.3  
103.0  
+ET12.4

-WS14.2  
JTY  
3x1  
300V

-D12.2  
103.0  
+ET12.4


-VFC125/E03  
TROX®  
TECHNIK  
The art of handling air

-VFC125/E03  
TROX®  
TECHNIK  
The art of handling air


-VFC125/E03  
TROX®  
TECHNIK  
The art of handling air

18-26-0547 - EyeScope, Usb had Labem

PSI (Photon Systems instruments, spcl. s.r.o.)	Photon Instruments	Dampers, fresh air	PSI	Page
17.12.2019 15:00:00 checked by J. Šimek	+ (ON)	15		

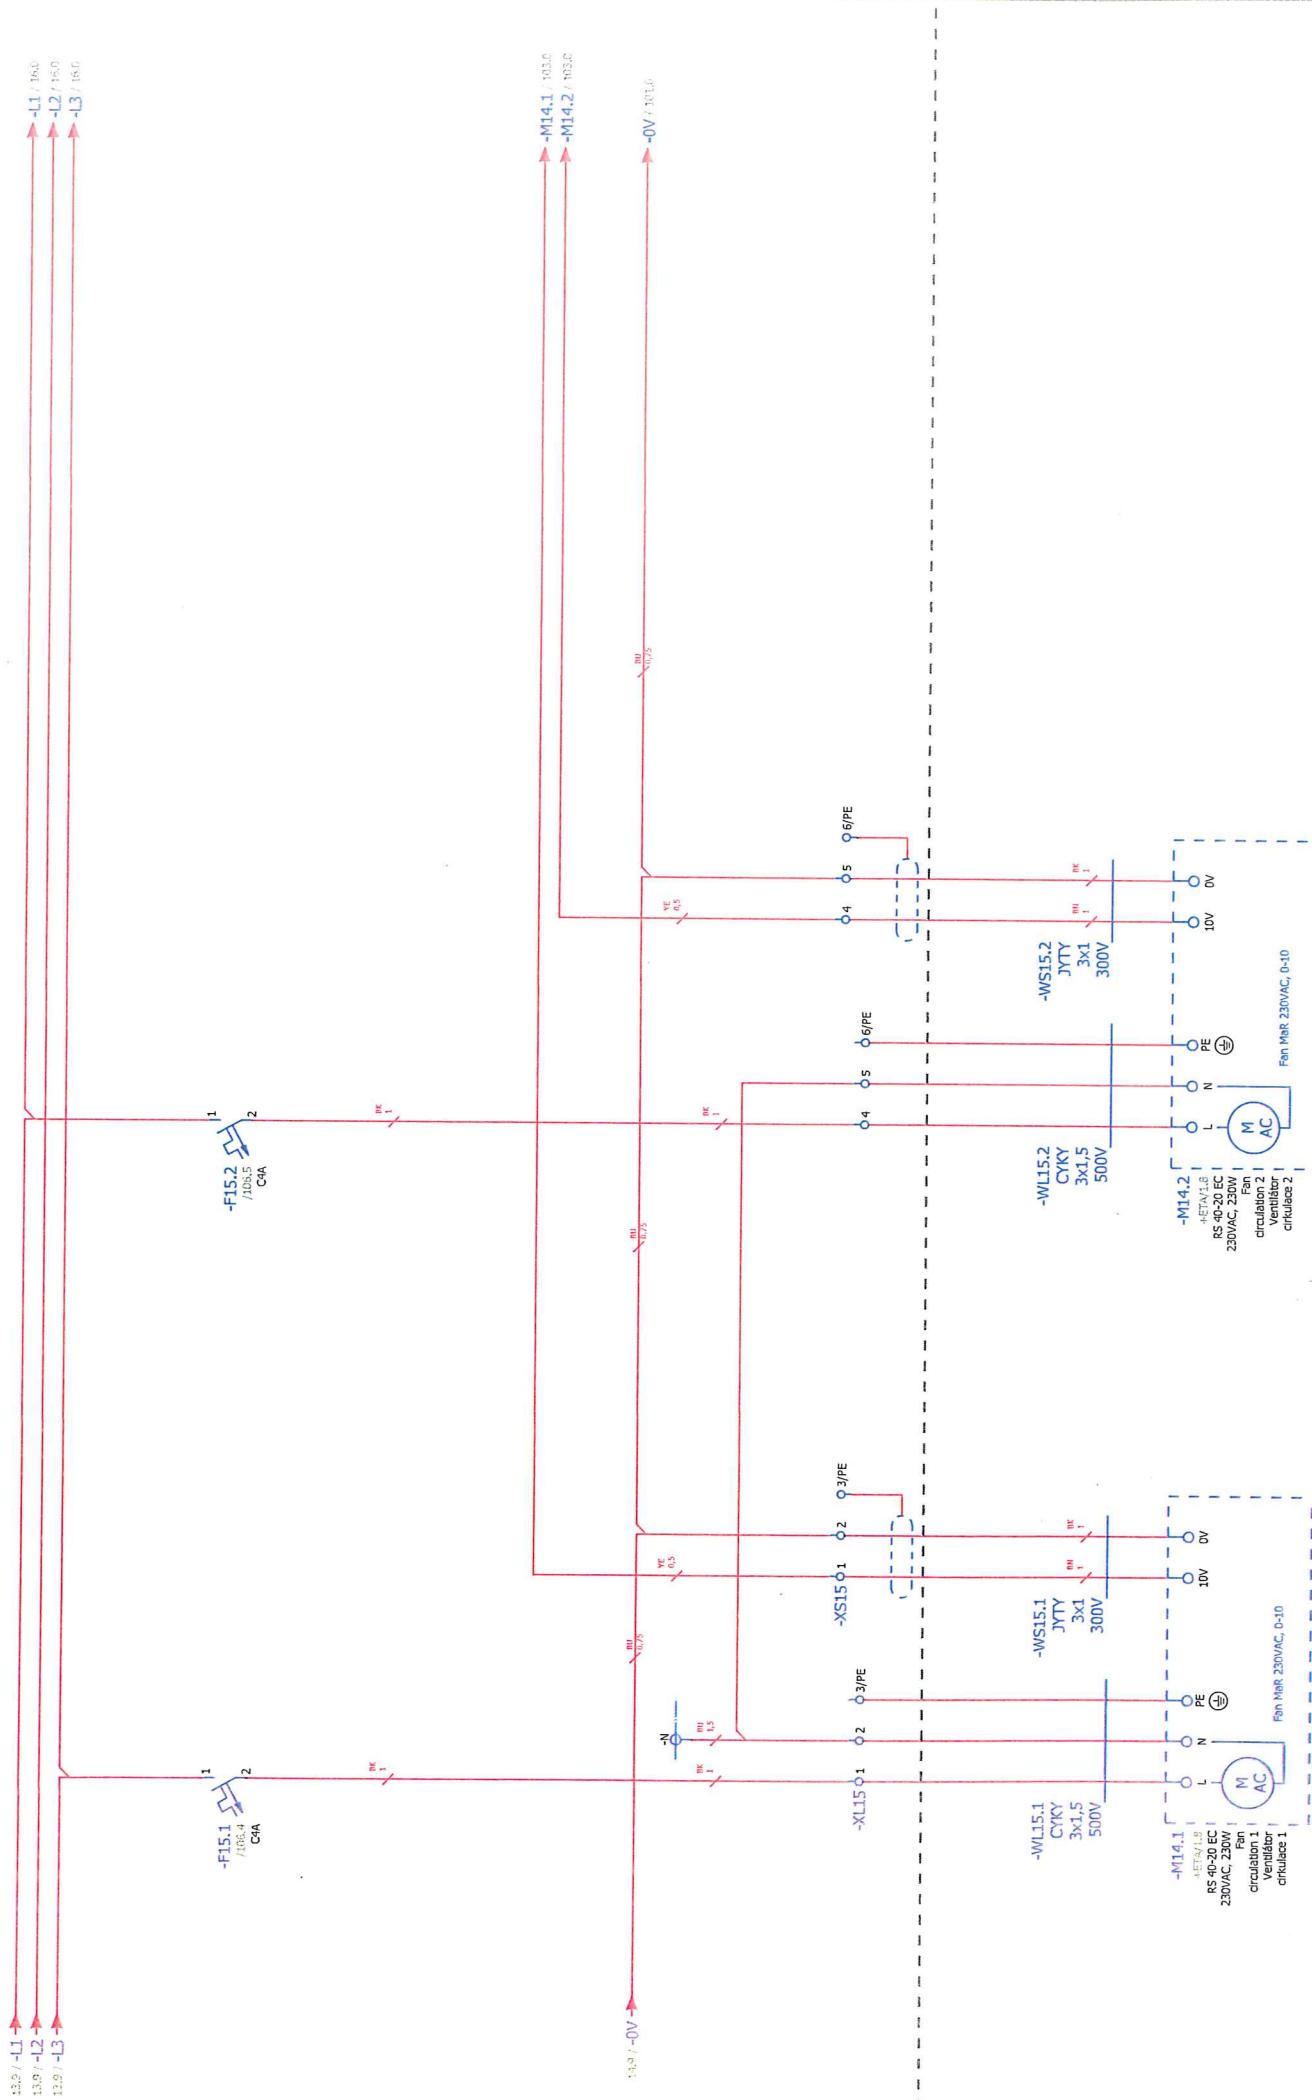


18-26-0617 - PhysScope, Usb had Labem	PSI (Photon Systems Instruments), spcl. s.r.o.	Photon Systems Instruments

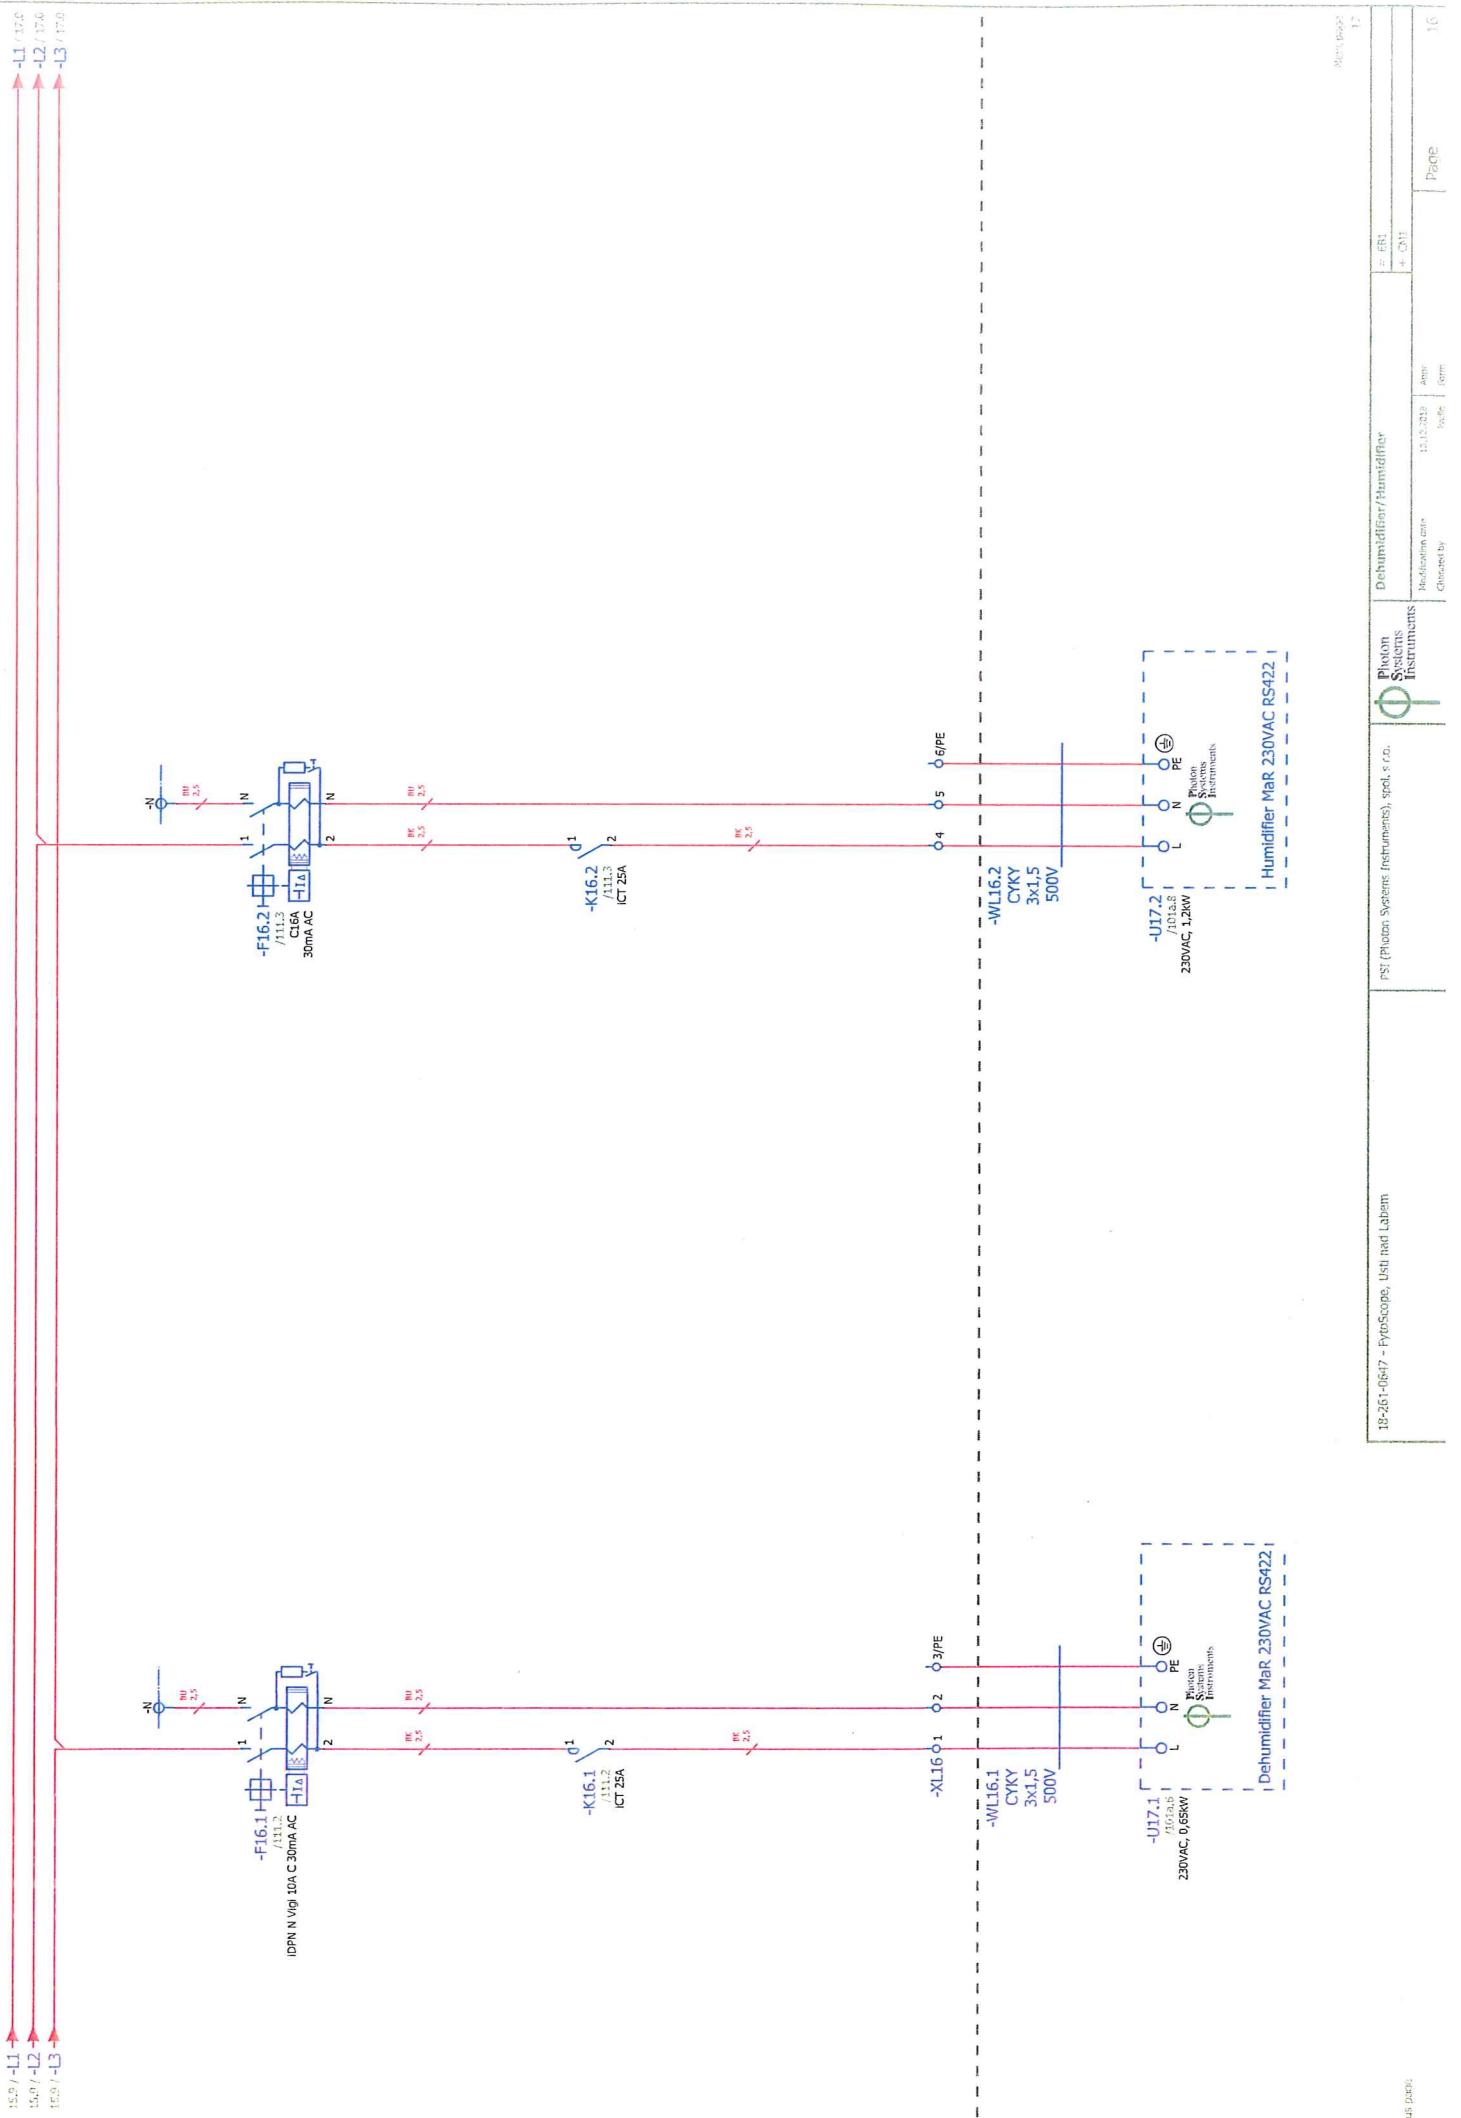

18-261-40547 - PyroScope, Ush had Labem


17

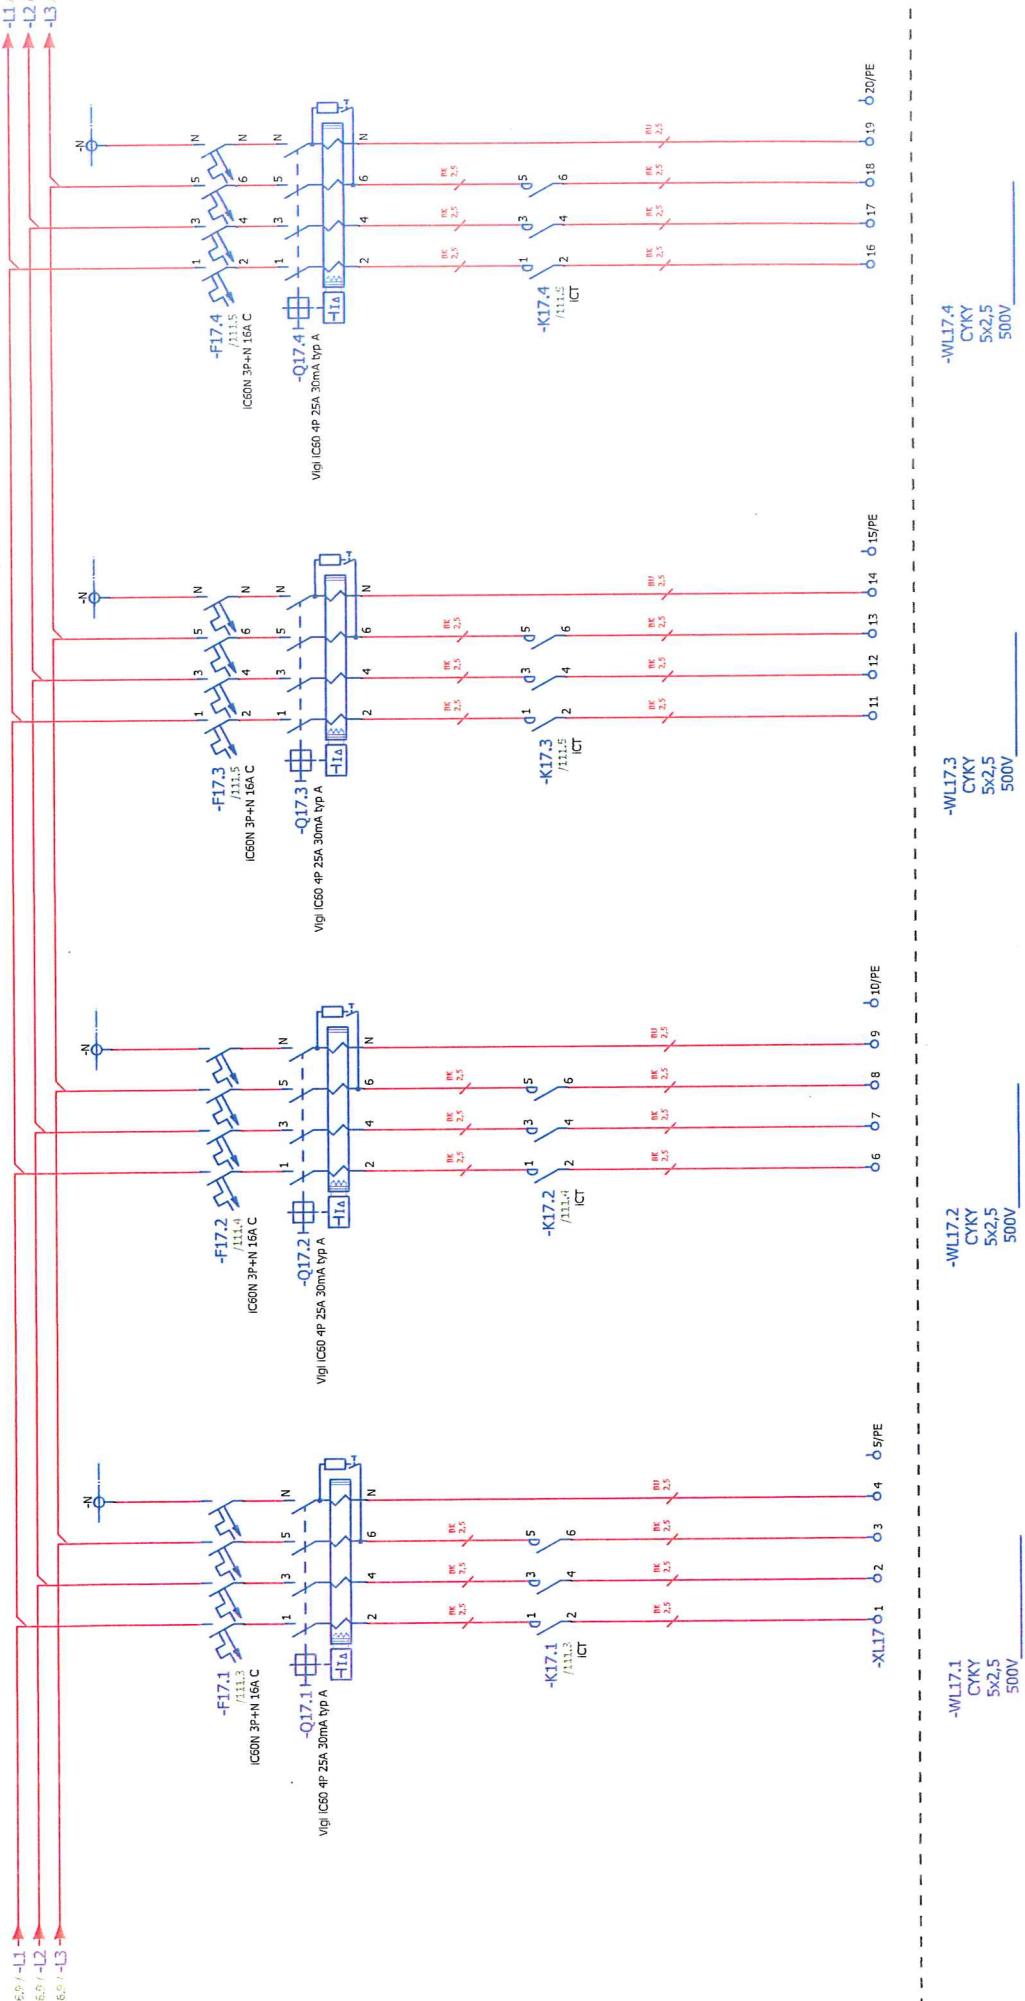

18-261-0547 - FotonScope, Ust nad Labem

N25-A/Ba22

100

Previous page  
16

Next page  
17


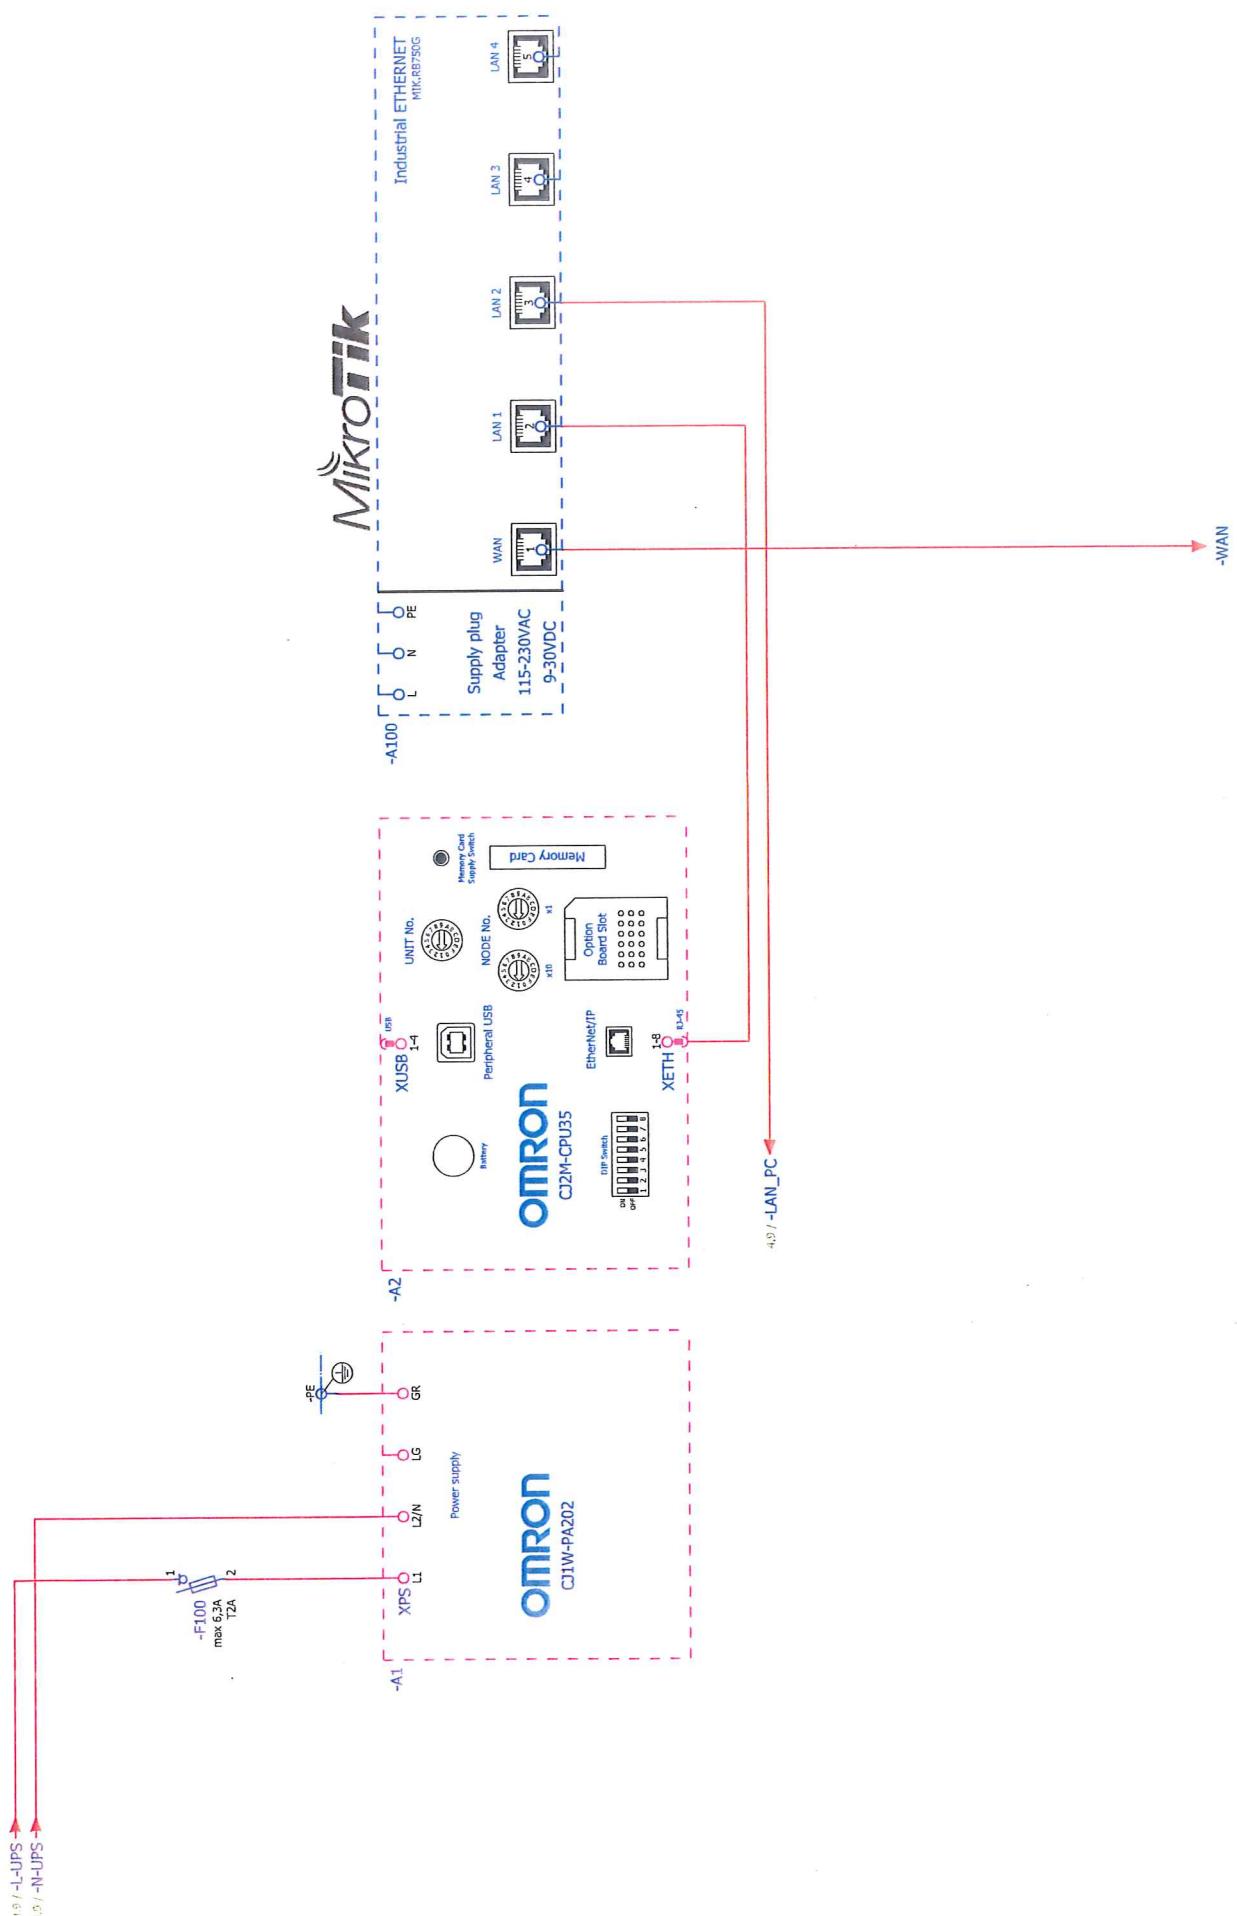


A3



Omron



CJ1W-SCU31-V1

RS-422A/RS-485

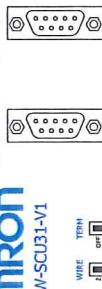

UNIT No.

1. G -24VDC-I → -24V / -0V / 10.3.0  
1. G -24VDC-I → -24V / -0V / 10.3.0

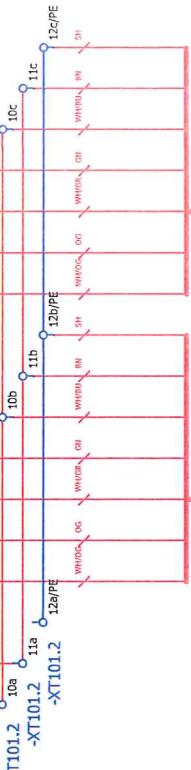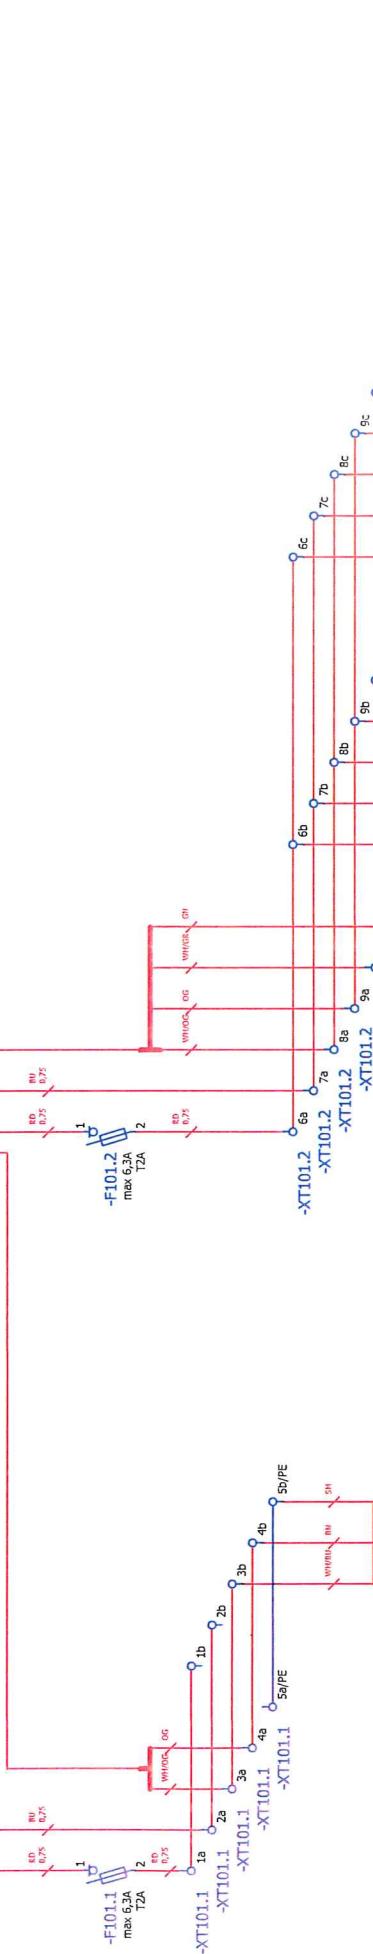

PG11  
-WT101.1  
FTP CAT.5e  
8x  
RS485 A/C

PG11  
-WT101.3  
FTP CAT.5e  
8x  
RS422 sensors

PG11  
-WT101.4  
FTP CAT.5e  
8x  
RS422 banky

-RS485.AC  
AC Cooling

-RS422.1  
10.3.0

-24VDC-I 10.3.0


18-261-0647 - FytosScope, Ust had latem

101.3

PLC, communication	Photon Instruments	checked by	ER1 + CM1	Page
PG11				101

1.00

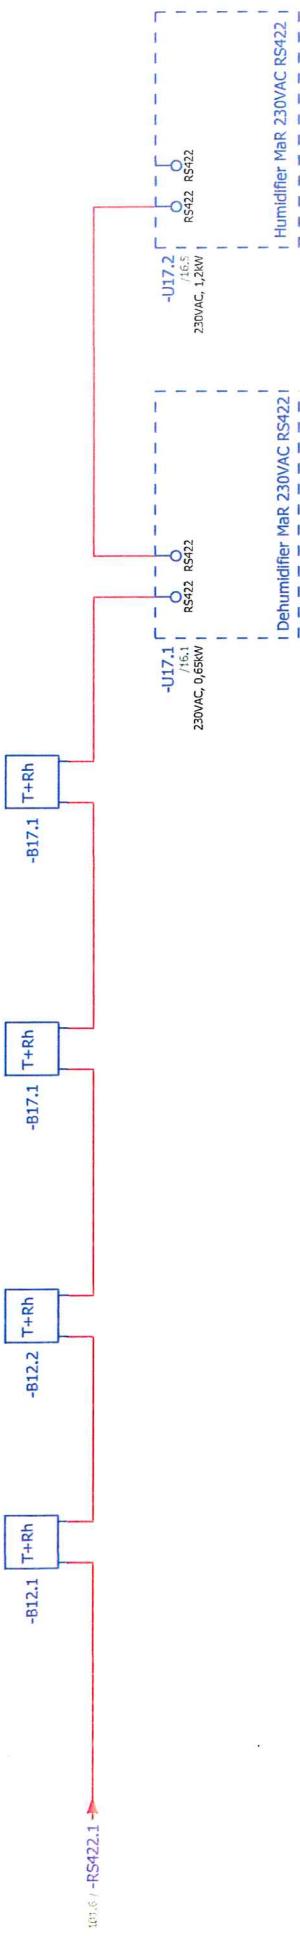

101.5/-RS422.2

18-261-0517 - FydeScope, Ust had Labem

No. 1017

100

Previous page  
101

Psi (Pilot Systems Instruments), spol. s r.o.

+ CN1

Page

1017

Photon  
Systems  
Instruments

PLC communication

= ERI

+ CN1

Changed by



Date

17.12.2010

Author

pele

Ver.

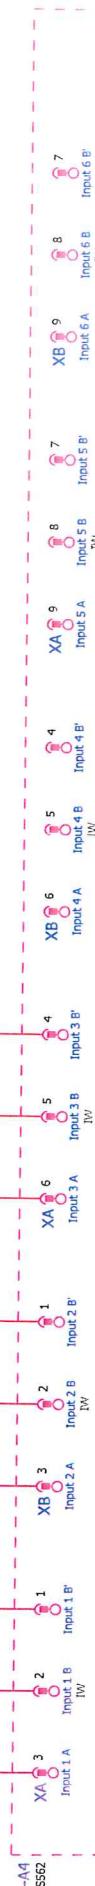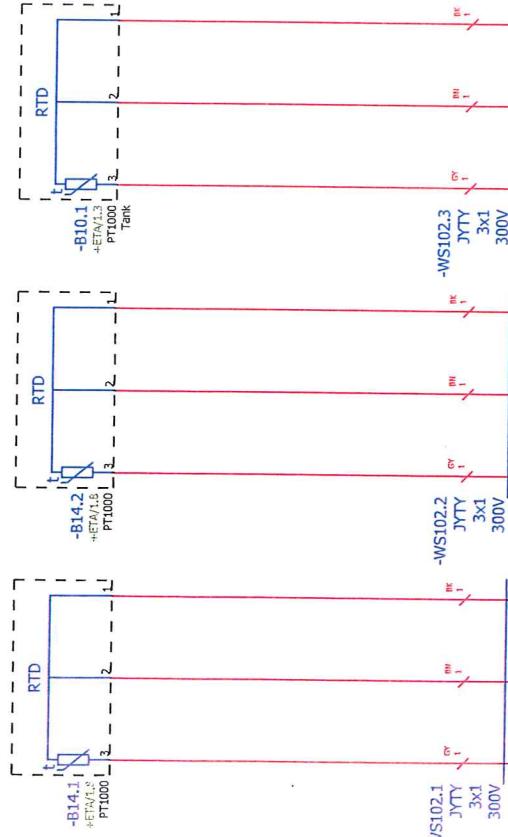

Temp  
circulation 1

Temp  
circulation 2


Spare


Spare

OMRON

CJ1W-TS562(SL)  
analog inputs


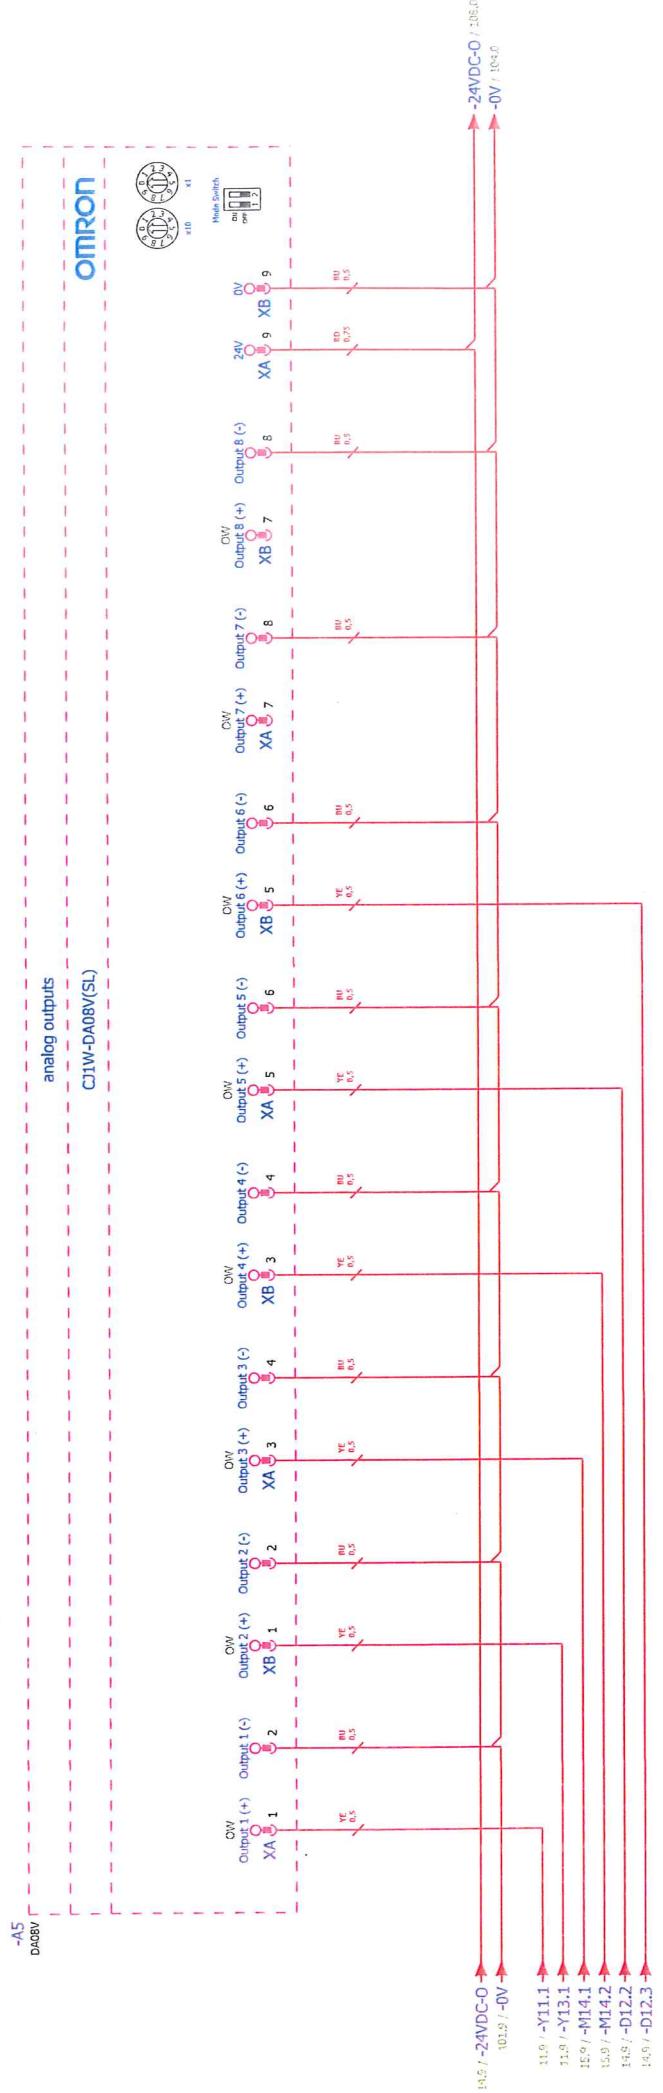


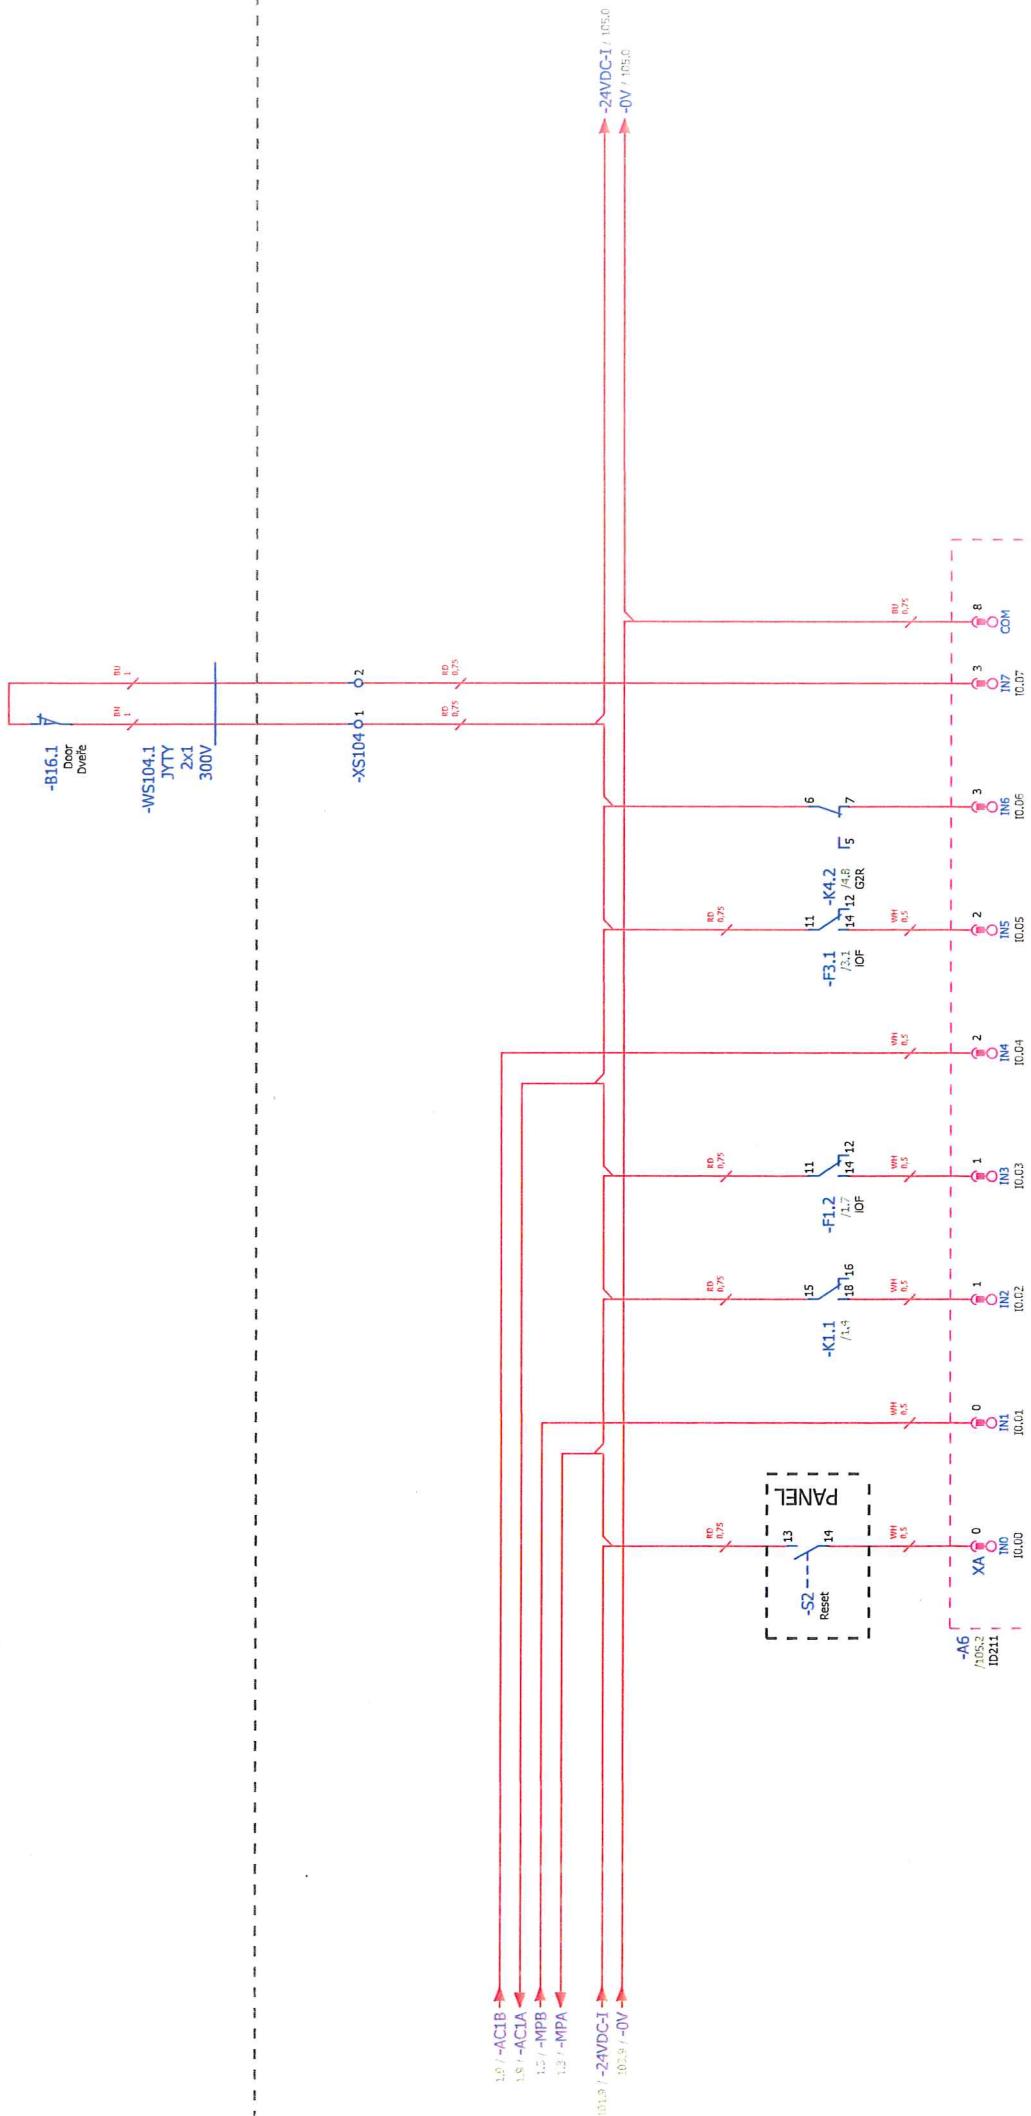

**OMRON**

Reset      Consumption meters      Power      Pw. cooling unit      Err cooling unit      Control      Overheat chamber      Door



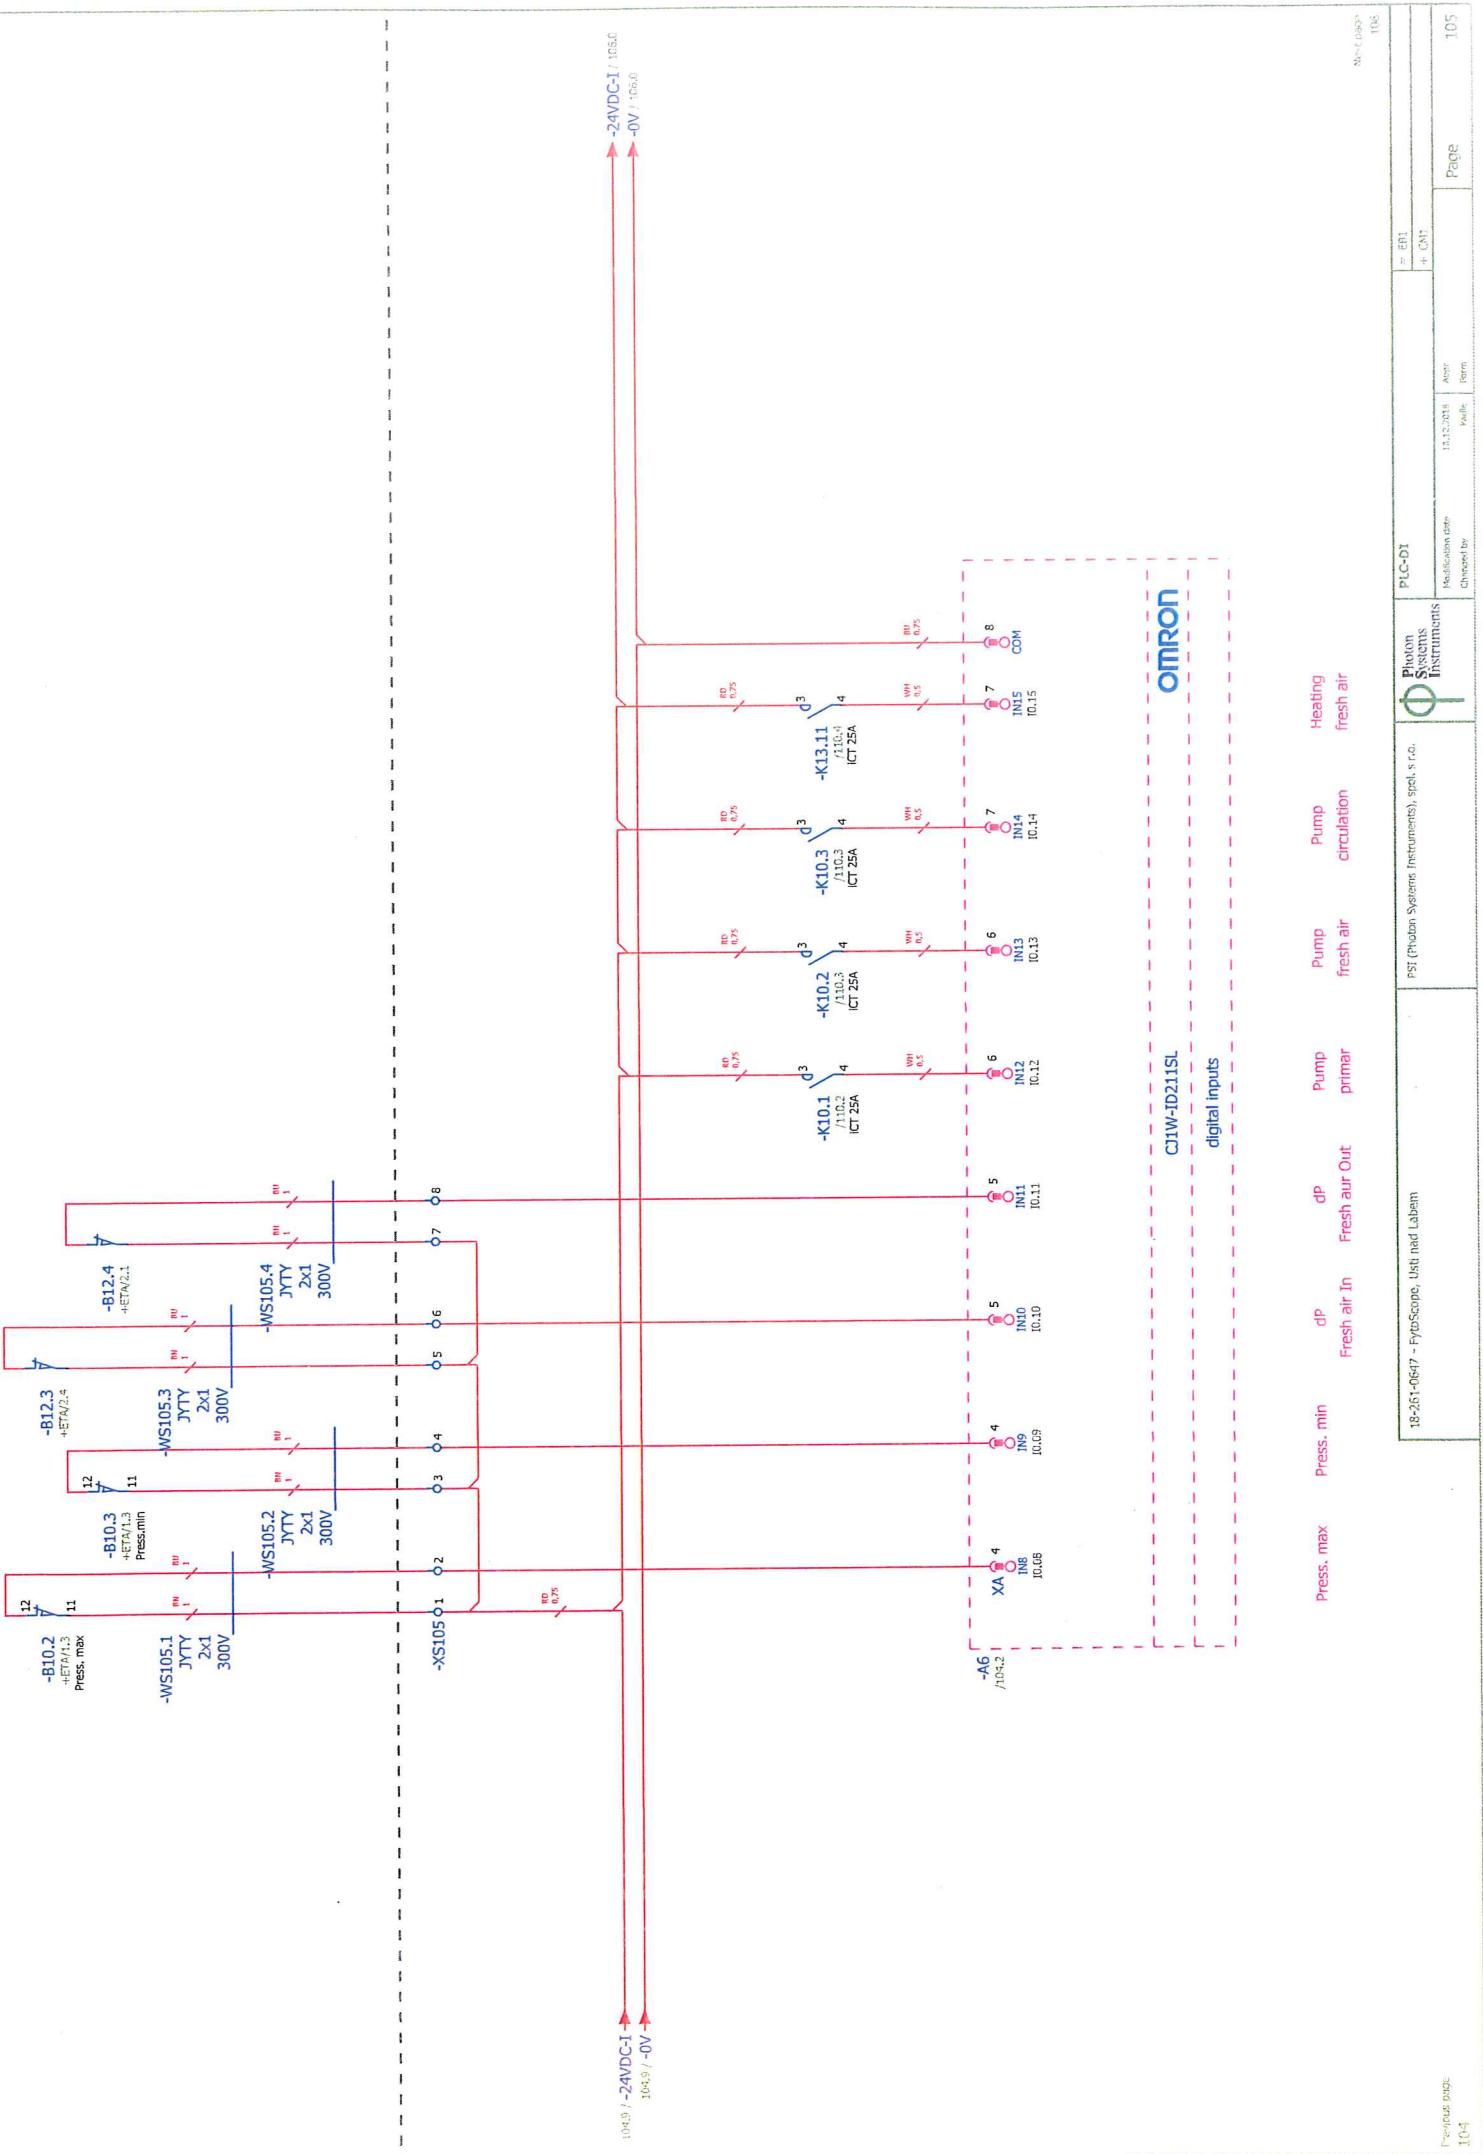



Page 445 of 529





= E81

+ C91


Heating 1 circulation  
Heating 2 circulation  
Fan fresh air IN  
Fan fresh air OUT  
Fan 1 circulation  
Fan 2 circulation  
Dehumidifier  
Humidifier

CJ1W-D211SL

digital Inputs


Omron



= E81

+ C91



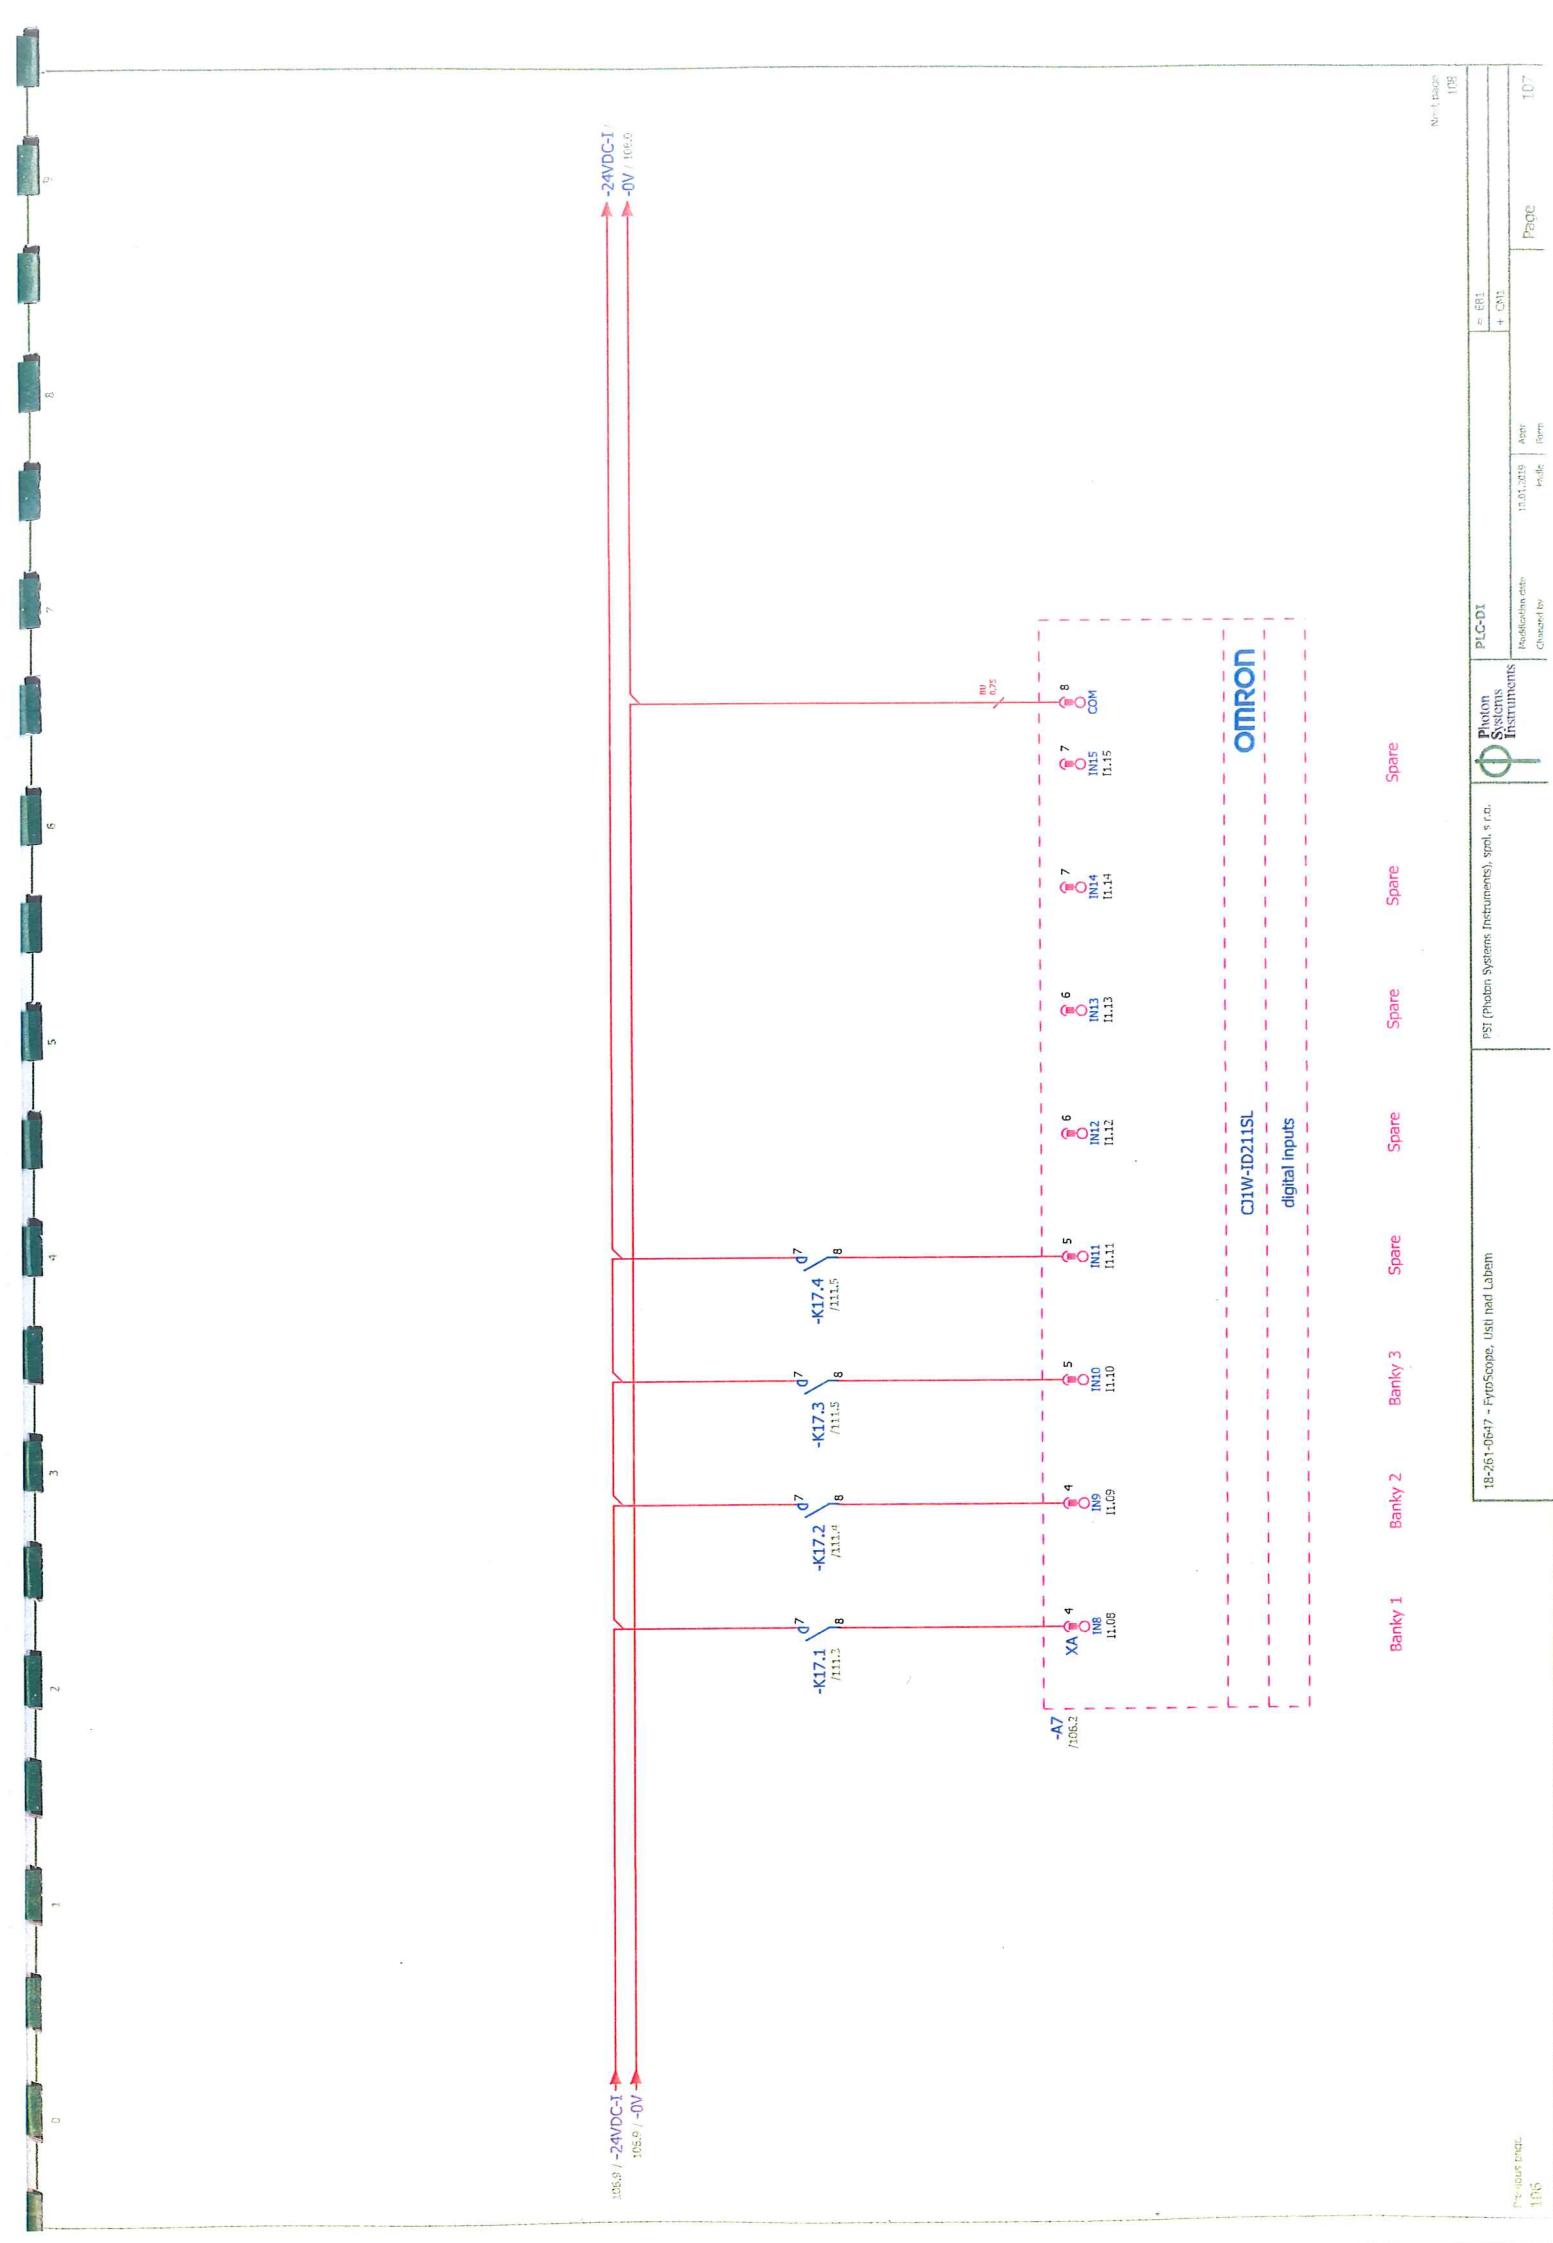


08  
00212

digital outputs  
CJ1W-QD212SL

omron

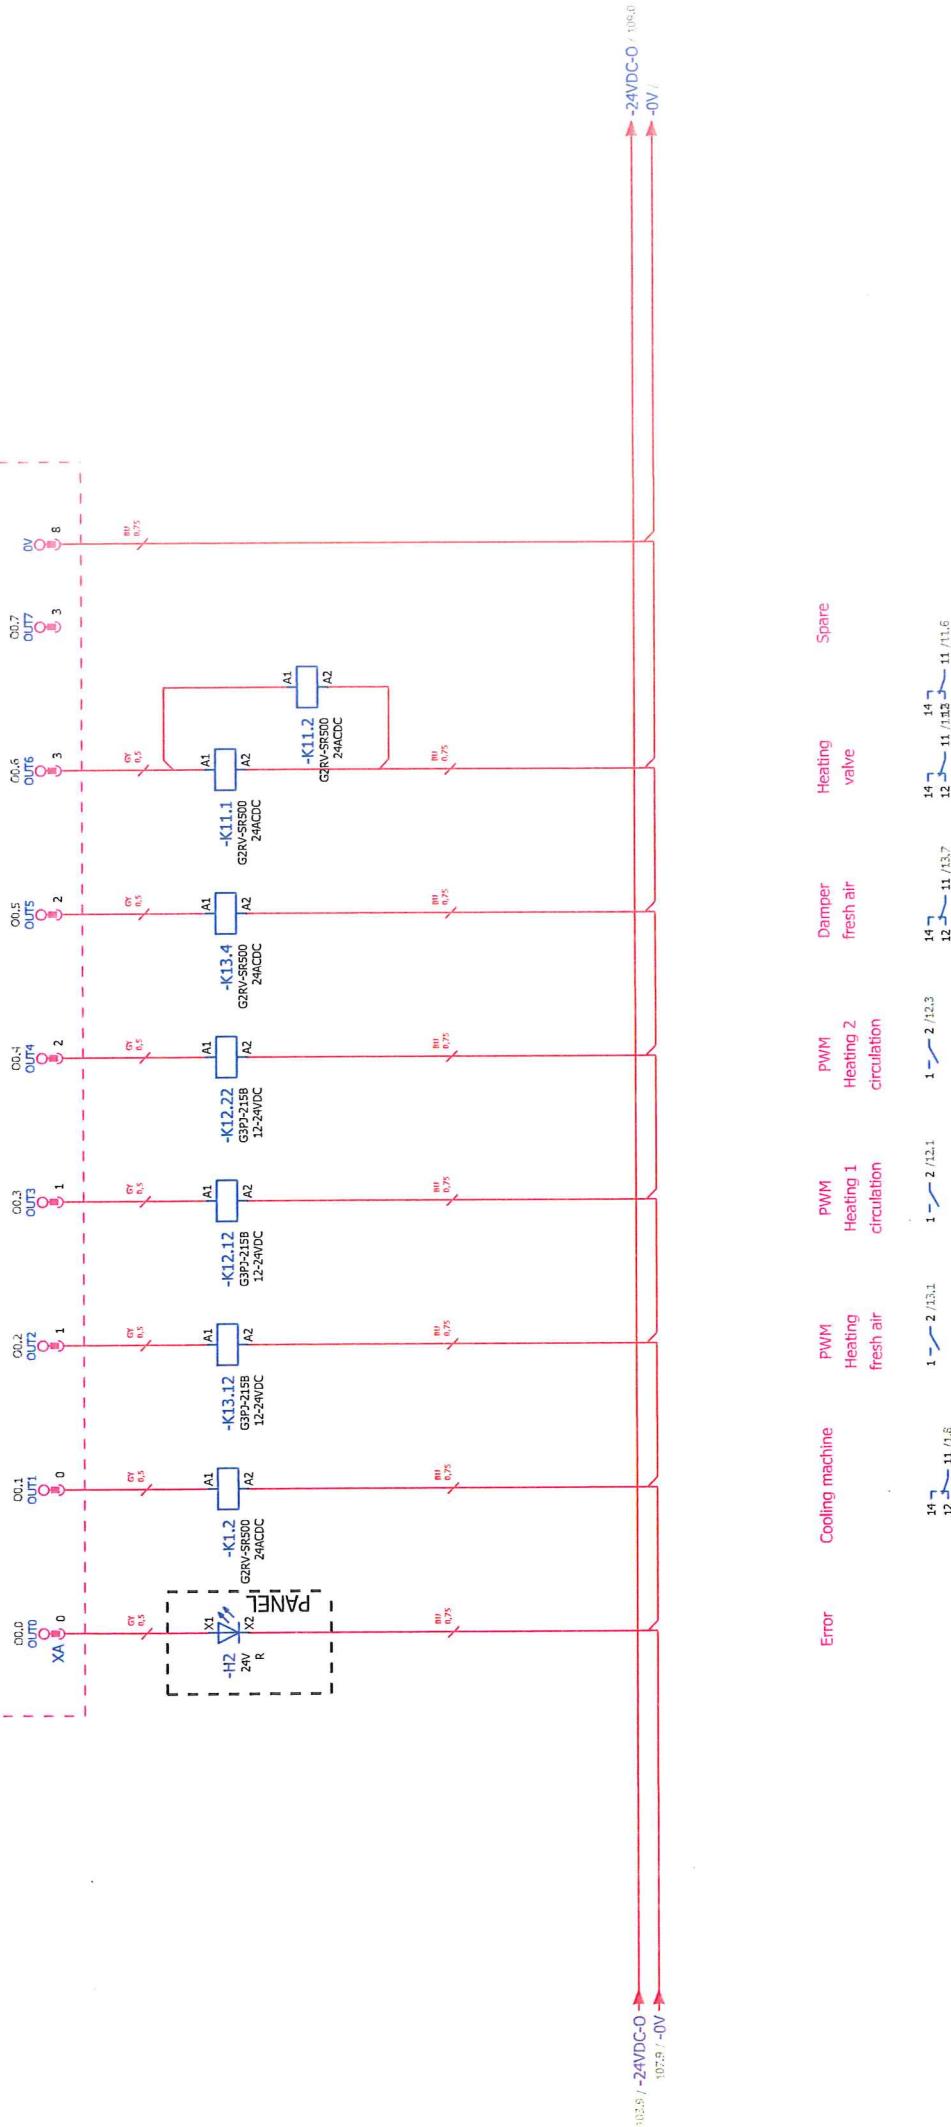

PLC-DQ	PLC-DQ	PLC-DQ	PLC-DQ
PSI (Photon Systems Instruments), spol. s r.o.			
Modified on date 14.12.2010	Modified on date 14.12.2010	Modified on date 14.12.2010	Modified on date 14.12.2010

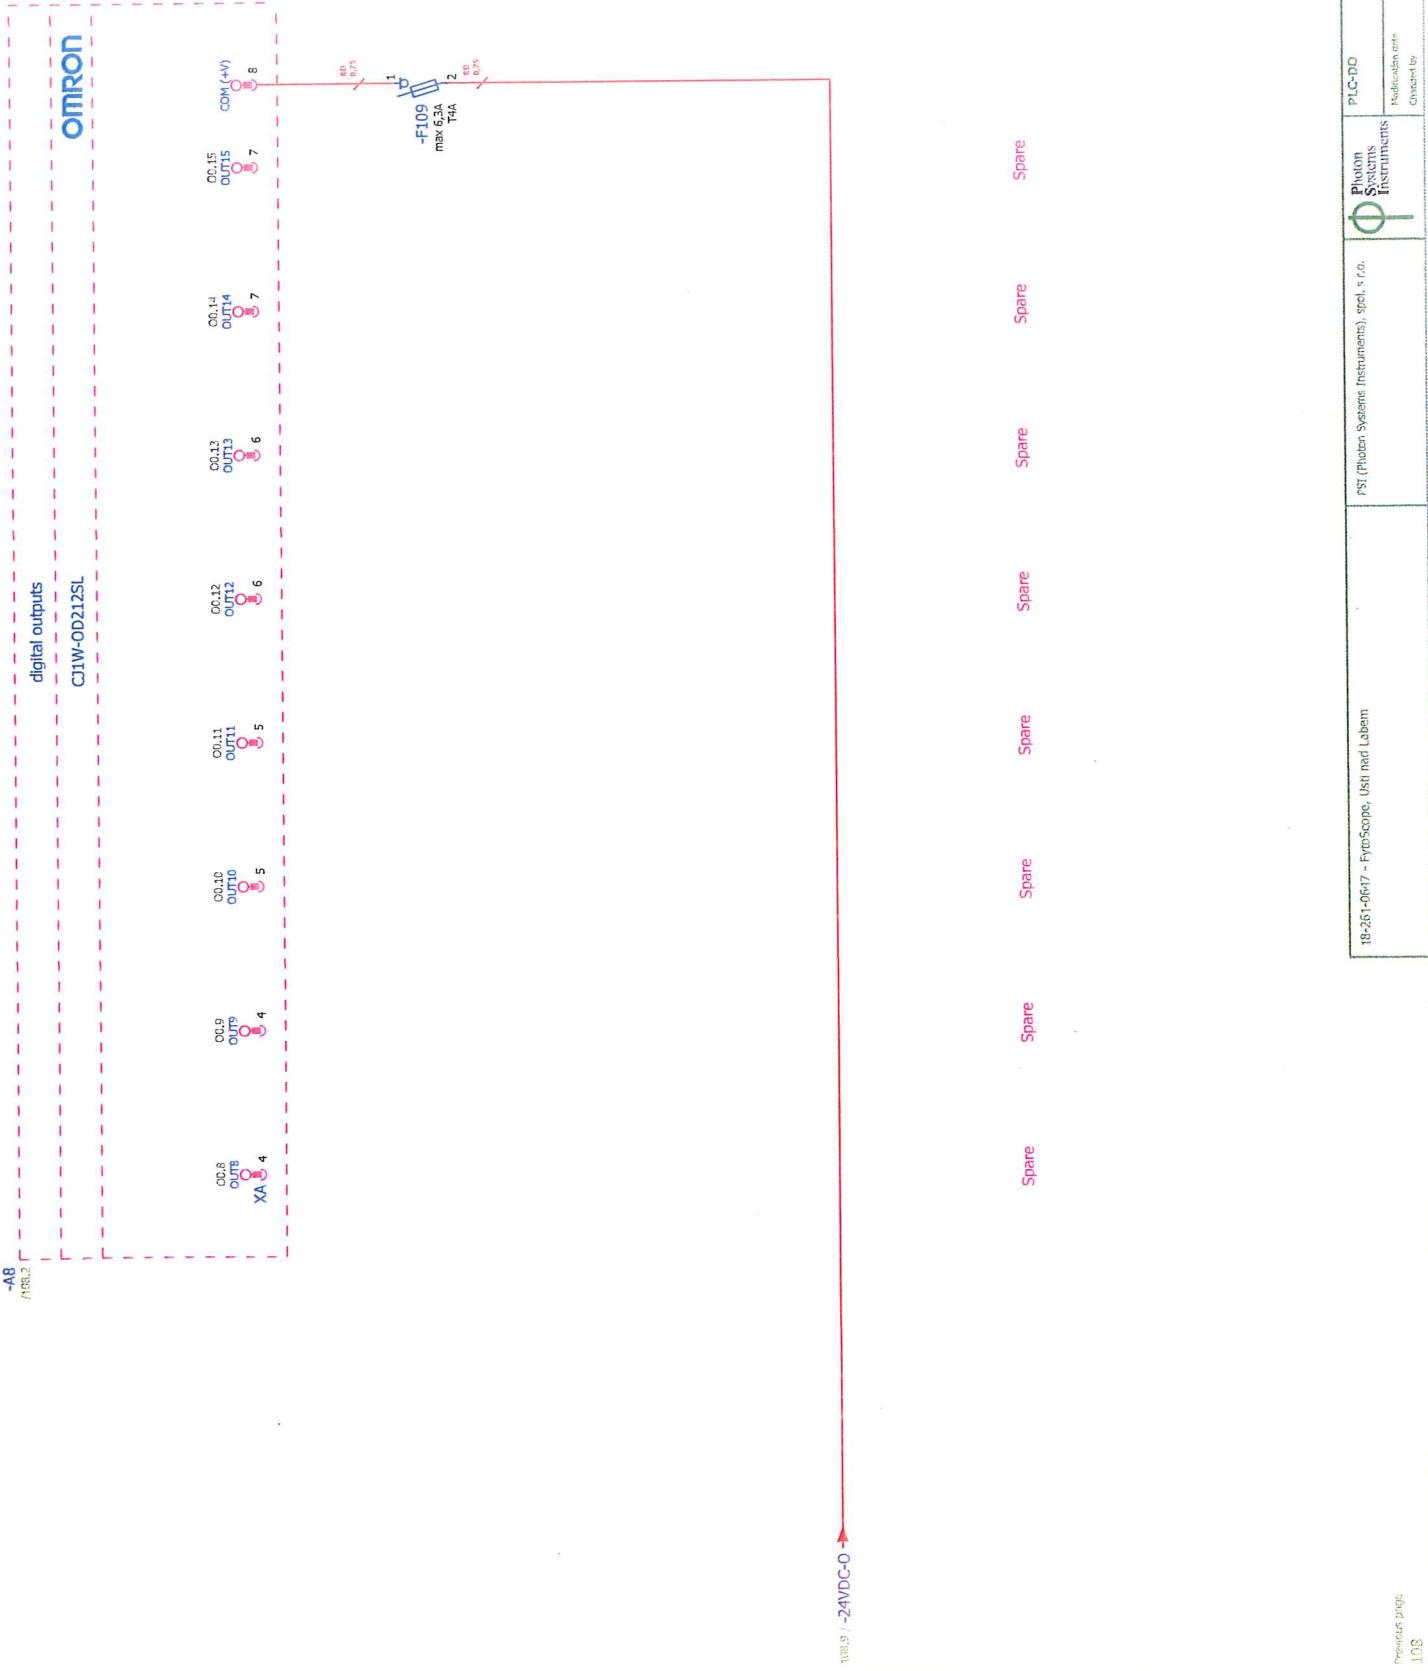


-A9

/111.2  
QC211

Omron


digital outputs

CJ1W-OC211(SU)

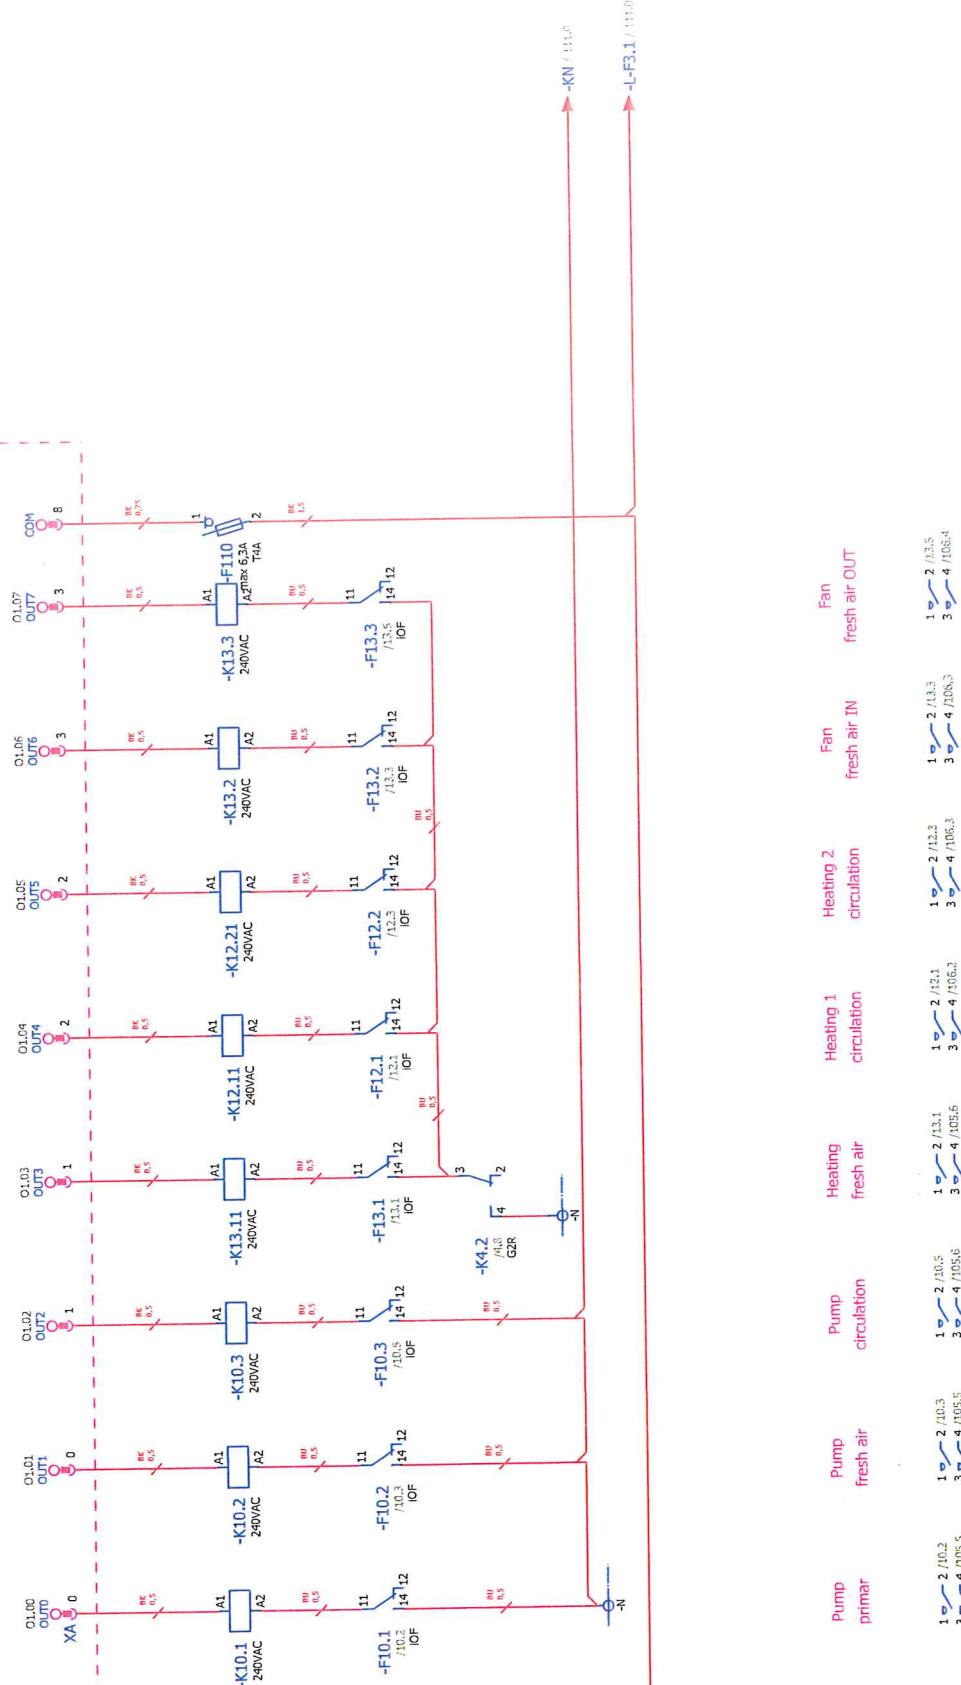


↑ e / -L-F3.1 → → -L-F3.1 / 111.0 → → -KN / 111.0

Next Page	111
= EP1	
+ CM1	
Page	110
PST (Photon Systems Instruments), spol. s r.o.	
PLC-RO	
Photon Systems Instruments	
18-261-0617 - Fytoskop, Ustří nad Labem	

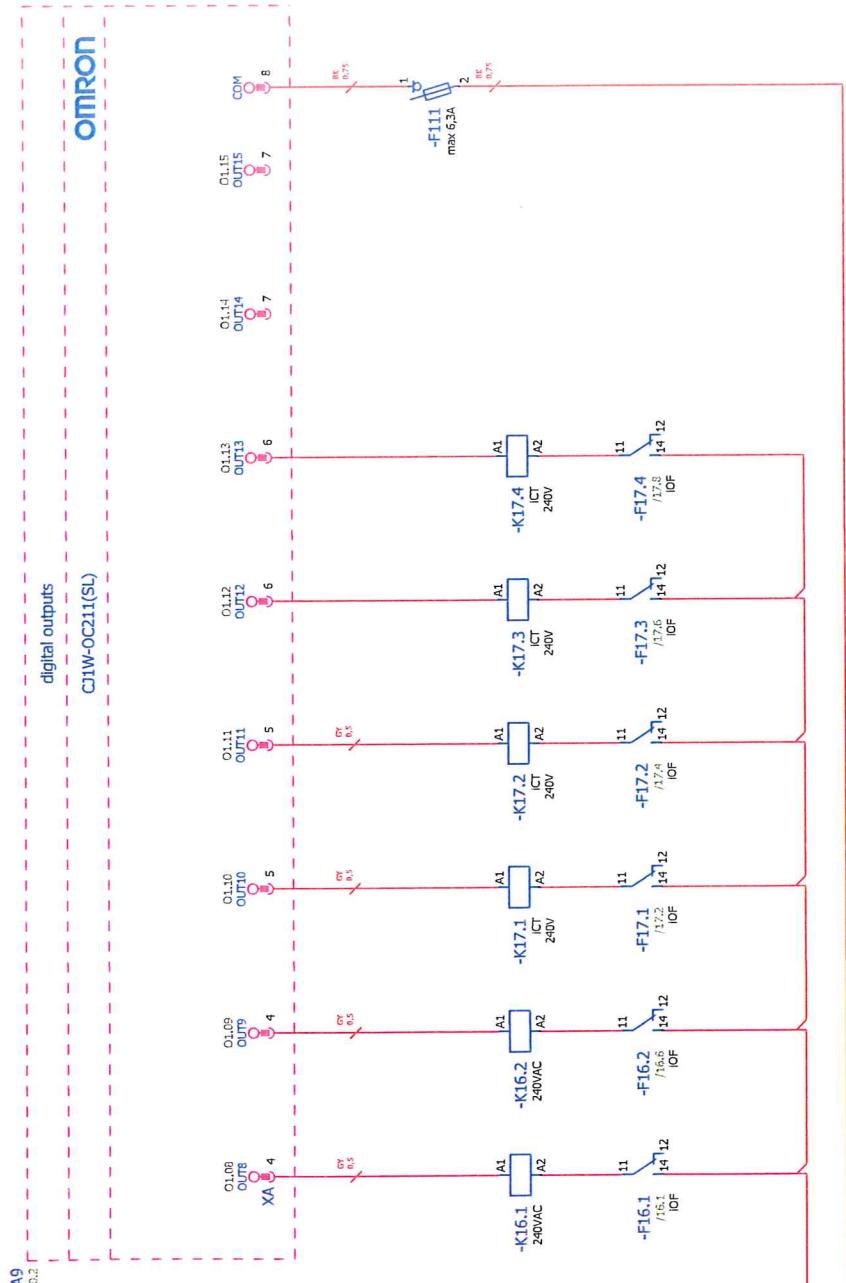


Dehumidifier      Humidifier      Banky 1      Banky 2      Banky 3      Banky 4      Spare

110.3 / -LN-F3.1

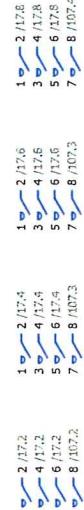


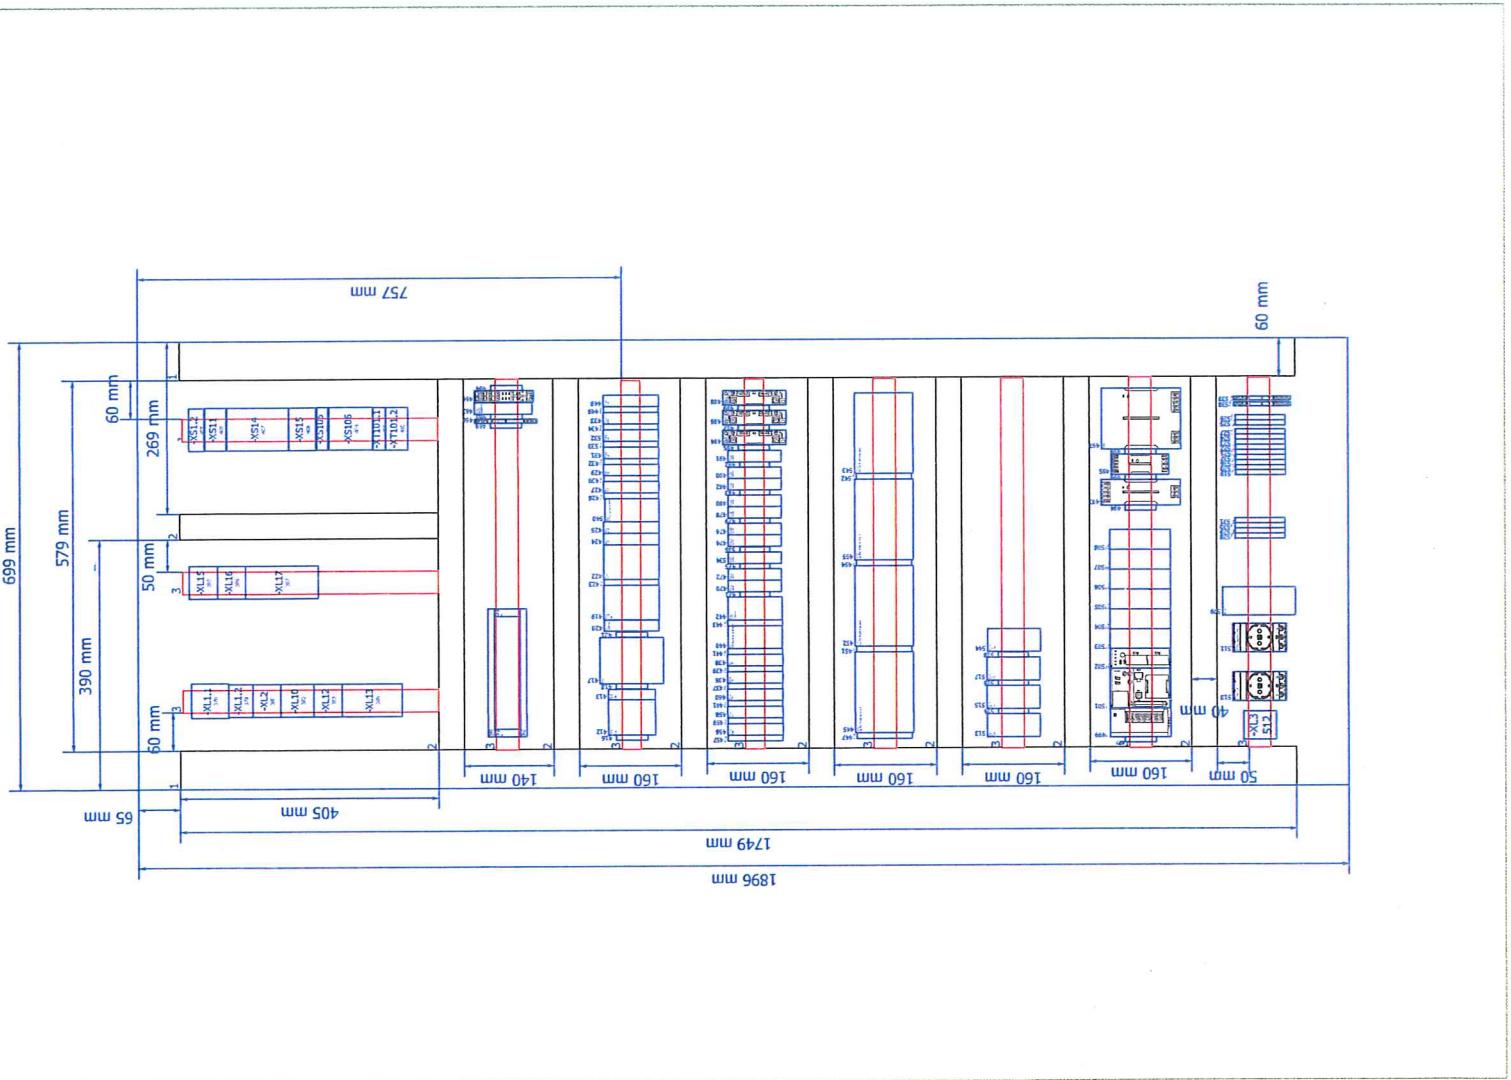




# FYTOSCOPE

Walk-in growth chamber

Zvolte položku.

## Software Instructions Manual

Please read this manual before operating this product

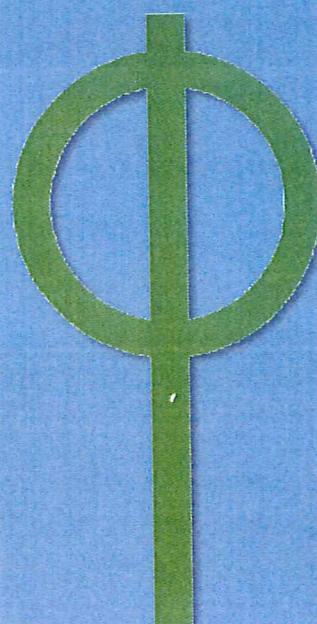

**Photon  
Systems  
Instruments**

Professional Instruments  
for Plant Science, Biotechnology  
and Agriculture

[www.psi.cz](http://www.psi.cz)



Photon  
Systems  
Instruments

PSI, spol. s r. o., Drásov 470, 664 24 Drásov, Czech Republic  
FAX: +420 511 440 901, TEL: +420 511 440 011, [www.psi.cz](http://www.psi.cz)

© PSI (Photon Systems Instruments), spol. s r. o. (dále jen PSI), 2015

*Tato dokumentace i její části mohou být rozmnožovány nebo poskytovány třetí straně pouze s výslovným souhlasem společnosti PSI.*

*Bylo ověřeno, že obsah tohoto manuálu odpovídá specifikacím daného zařízení. Přesto nelze vyloučit odchylky a z toho důvodu není možné ručit za úplnou shodu manuálu a skutečnosti. Údaje v tomto manuálu však jsou pravidelně kontrolovány a případné korektury mohou být provedeny v následujících verzích.*

*Vizualizace uvedené v tomto manuálu mají ilustrativní charakter.*

*PSI nikdy neodpovídá za škody způsobené na přírodninách, jež byly přítomny v růstové komoře. Tento manuál je nedílnou součástí kupní smlouvy a dodávky přístroje a jeho příslušenství a obě smluvní strany se jím musí řídit.*

## OBSAH

<u>1 BEZPEČNOST PRÁCE</u>	4
<u>2 SOFTWAREOVÉ OVLÁDÁNÍ</u>	5
2.1 ÚVOD	5
2.2 APLIKACE SERVER	5
2.2.1 USERS	5
2.2.2 SIMPLE MAIL TRANSFER PROTOCOL + GLOBAL SYSTEM FOR MOBILE	8
2.2.3 PRAVIDLA A UPOZORNĚNÍ	10
2.3 APLIKACE FYTOTRON	10
2.3.1 PŘIHЛÁŠENÍ	10
2.3.2 FYTOTRON CLIENT – POPIS OBRAZOVEK	12
2.3.2.1 Main - Hlavní obrazovka	13
2.3.2.2 Experiment	16
2.3.2.3 Protocol editor	18
2.3.2.4 Data viewer	33
2.3.2.5 Service	34
2.3.2.6 Autenthentication	35
<u>3 SEZNAM OBRÁZKŮ A TABULEK</u>	36

## 1 BEZPEČNOST PRÁCE

Před zahájením provozu růstové komory si podrobně prostudujte tento manuál a dodržujte uvedené pokyny. Kdyby Vám nebylo cokoli v manuálu jasné, obraťte se pro ozřejmění na výrobce.



Přebraným zařízení se zákazník zavazuje dodržovat pokyny v tomto manuálu.

Vždy se řídte příslušnými návody sloužícími k obsluze a údržbě zařízení a jeho příslušenství.

Je zakázáno jakýmkoliv způsobem zasahovat do hardwarového i softwarového vybavení zařízení a jeho příslušenství.

Je zakázáno provádět svévolné reinstalace programového vybavení.



Kopírování, prolomování a jiné zasahování do softwarového vybavení je považováno za porušení autorských práv a je sankcionováno dle příslušné legislativy. Tyto činnosti rovněž mohou vést k poškození záruky na zařízení a jeho příslušenství. Uvedené zásahy mohou rovněž vést k poškození zdraví a majetku.

Následující tabulka představuje základní výstražné symboly užité v tomto manuálu. Tyto symboly slouží ke zvýraznění dané problematiky.

Tabulka 1 Užité výstražné symboly

Symbol	Popis
	Tento symbol upozorňuje uživatele mimo jiné na doplňující a rozšiřující informace
	Všeobecné nebezpečí úrazu. Je třeba se řídit bezpečnostními pokyny, abyste se vyvarovali nebezpečí zranění Vás a osob ve Vašem okolí a škodě na majetku.
	Nebezpečí úrazu elektrickým proudem

## 2 SOFTWAREOVÉ OVLÁDÁNÍ

V této části jsou uvedeny pokyny pro ovládání růstové komory pomocí příslušného softwaru.

### 2.1 ÚVOD

Součástí kultivační komory je počítač s dotekovým displejem. Toto zařízení je umístěno v elektroskříni, dotykový display pak v části vnějšího obalu. Počítač se dodáva s předinstalovaným operačním systémem a programem Fytotron, který se automaticky spouští po startu počítače.

Program Fytotron je určen k ovládání kultivační komory. Umožňuje jak manuální nastavení kultivačních podmínek, tak vytváření rozmanitých protokolů simulujících diurnální změny intenzity a spektrálního složení světla, teploty a vlhkosti. Zároveň je možné tyto veličiny průběžně monitorovat a zaznamenávat.

### 2.2 APLIKACE SERVER

Aplikace server umožňuje přístup uživatelů k ovládání růstové komory. V této aplikaci je možné zřizovat nové uživatelské účty, upravovat oprávnění stávajícím uživatelským účtům, nastavovat kontaktní emaily a telefonní čísla pro zasílání informací o stavu růstové komory apod.

Aplikace server sestává ze tří záložek

- Users
- SMTP + GSM
- Rules + Alerts

#### 2.2.1 USERS

První záložka je záložka „Users.“ Tato záložka obsahuje údaje o uživatelských účtech – názvy účtů a jejich oprávnění. Základní oprávnění jsou (viz Obrázek 1):


- View
- Control
- Security
- System

Jak již názvy napovídají, jednotlivé oprávnění různými způsoby omezují práva uživatele.

Oprávnění *View* neumožňuje se přihlásit na aplikaci *Server* (a tím i měnit uživatelská oprávnění a nastavovat různé obslužné hodnoty) a v aplikaci *Fytotron* mají uživatelé s tímto oprávněním právo jen nahlížet, příp. spouštět funkci *Standby*, zapínat režim *Safe mode* apod. (o těchto funkcích více v dalších částech).

Oprávnění *Control* opět neumožňuje se přihlásit na aplikaci *Server* (a tím i měnit uživatelská oprávnění a nastavovat různé obslužné hodnoty) a v aplikaci *Fytotron* mají již uživatelé s tímto oprávněním právo ovládat zařízení.

Uživatelé s oprávněním *Security* a systém již mohou plně obsluhovat aplikaci *Server* a *Fytotron*.

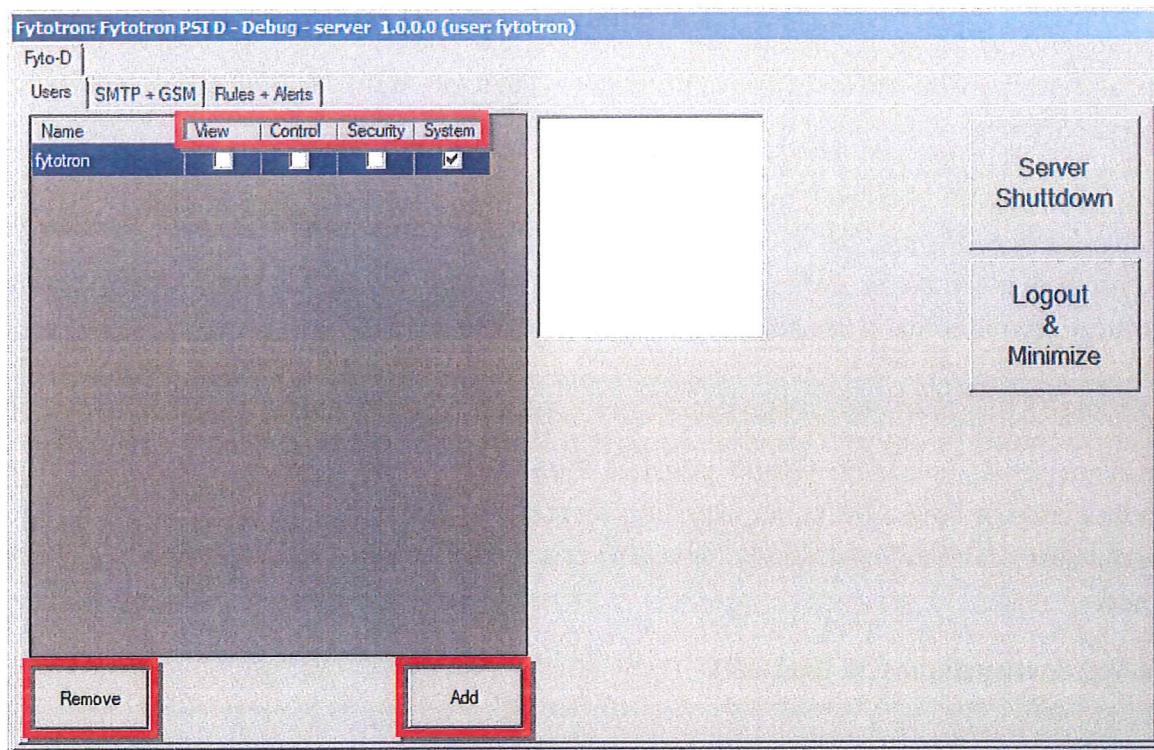


Obrázek 1 Uživatelé

Nové uživatele je možné přidávat kliknutím na tlačítko *Add*. Vyběhne okno (Obrázek 2), ve kterém je možné zadat název uživatelského účtu a hesla k tomuto účtu.

Při nastavování hesel doporučujeme dodržovat obecná pravidla: Ideální je délka minimálně šest znaků. Je vhodné, když heslo obsahuje velké i malé písmena, čísla, interpunkční znaménka a symboly (např. #, %, #,!). Zároveň doporučujeme heslo uchovávat vždy na bezpečném místě a nikomu jej nesdílet.




Vhodný je rovněž oficiální zápis o tom, že daný uživatel má zřízený účet s daným oprávněním a nastavil si jedinečné heslo, které zná jen on sám. Při jakémkoli porušení pracovních směrnic, nebo obdobných činnostech, při provozu zařízení a jeho příslušenství je pak možné požadovat odpovědnost po konkrétním uživateli.

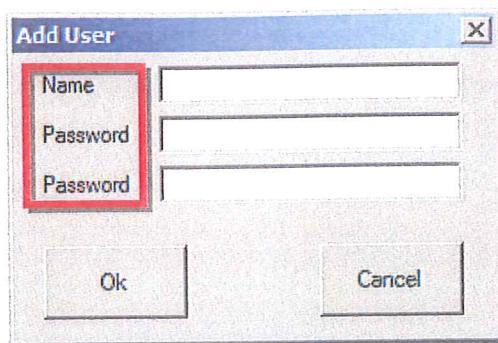

Obrázek 2 Přidání uživatele


Stejně jak je možné uživatele přidávat, tak je možné je i odebírat. K tomuto slouží tlačítko *Remove* (Obrázek 3). Vyberte uživatele, kterého chcete odstranit a klikněte na tlačítko *Remove*. Systém se Vás zeptá, zda opravdu chcete daného uživatele odstranit a jestliže dáte Ok, uživatel je odstraněn.

**POZOR !** Nedoporučujeme klikat na tlačítko *Remove*, v momentě, kdy v aplikaci *Server* je pouze jediný uživatel.

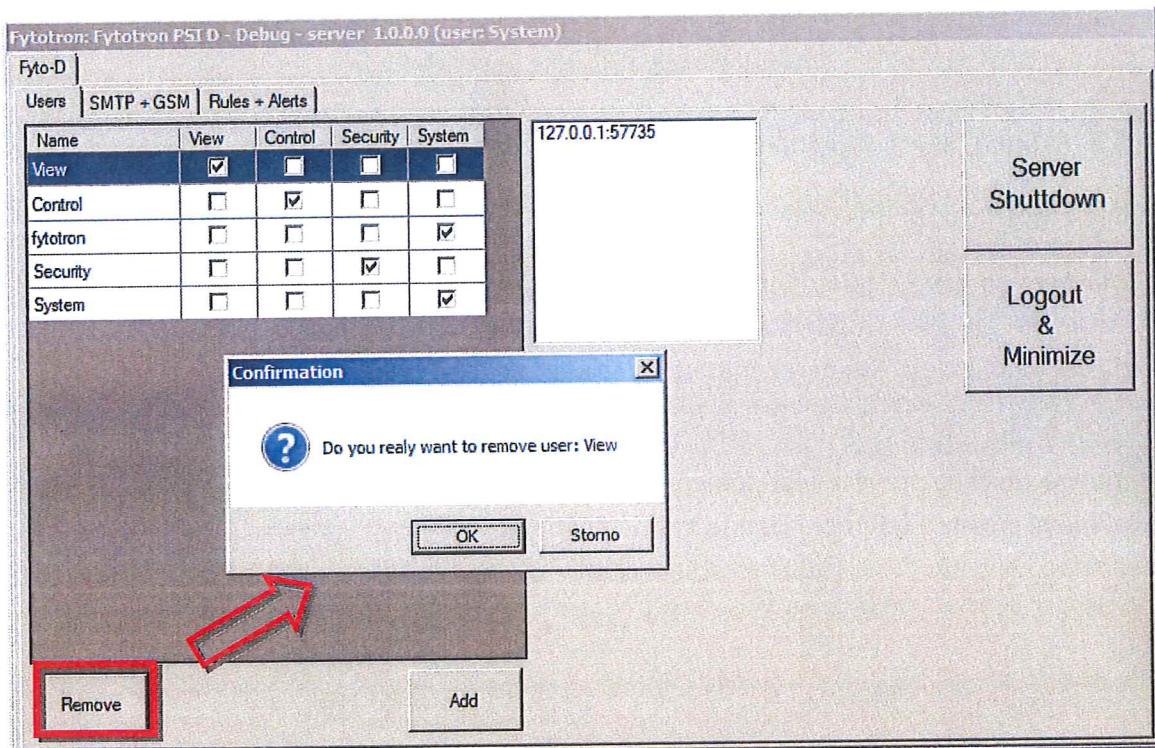

Obrázek 3 Odstranění uživatele

Záložka *Users* dále obsahuje tlačítka *Server Shutdown* a *Logout & Minimize* (Obrázek 4). *Server Shutdown* umožňuje vypnutí aplikace *Server* a tím je i znemožněno se přihlásit do aplikace *Fytotron*. Kliknutím na tlačítko *Logout & Minimize* dojde k běhu aplikace *Server* na pozadí, dojde k znemožnění editace aplikace *Server*. V tomto režimu je umožněno se přihlásit do aplikace *Fytotron* a tím i ovládat růstovou komoru.

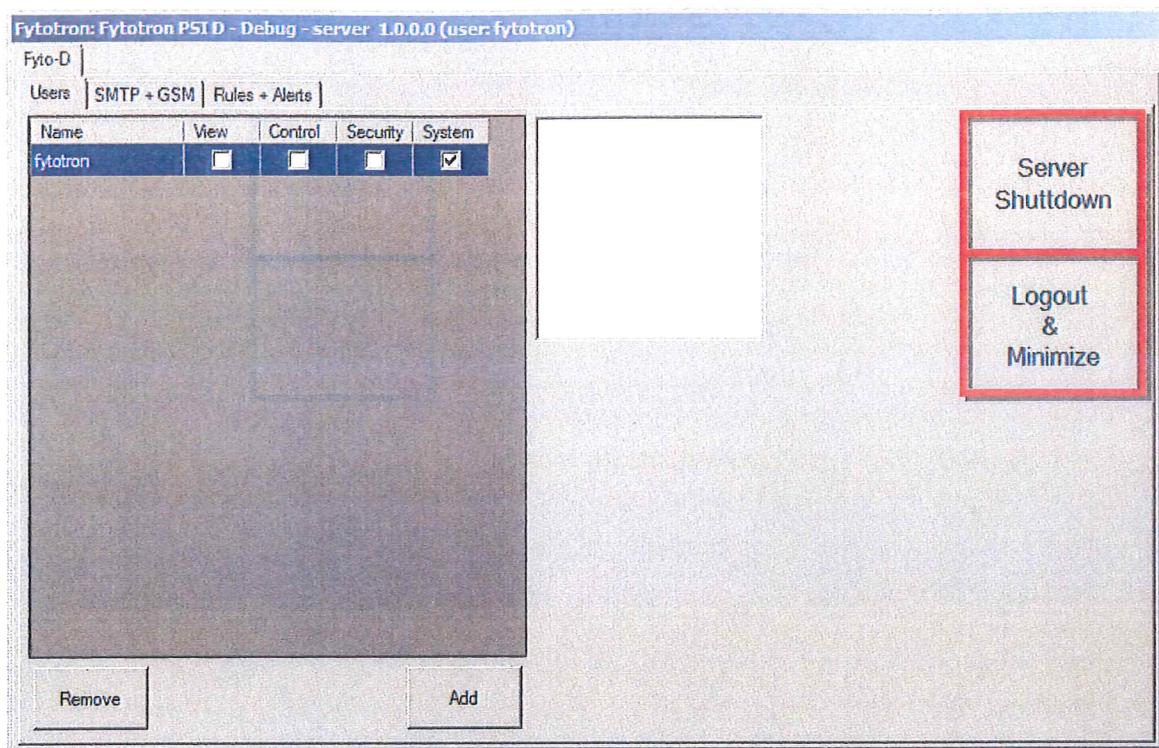

Obrázek 4 Server Shutdown a Logout &amp; Minimize


### 2.2.2 SIMPLE MAIL TRANSFER PROTOCOL + GLOBAL SYSTEM FOR MOBILE

Záložka *SMTP + GSM* umožňuje správu Simple mail transfer protokolu a GSM (Obrázek 5).



Emailové adresy a telefonní čísla přidávejte jen pomocí tlačítka *Add*, odstraňování provádějte jen pomocí tlačítka *Remove*. Při klinutí na tlačítko *Remove* se nezobrazí dotaz, zda opravdu cíte daný email vymazat, ale rovnou dojde k vymazání.


Pro přidávání emailových kontaktů a telefonních čísel provádějte pomocí tlačítka *Add*. Následně můžete provést test spojení – kliknutím na tlačítko *Test*. Nevyhovující, nebo již neaktuální emaily a telefonní čísla je možné odstranit tlačítkem *Remove*.

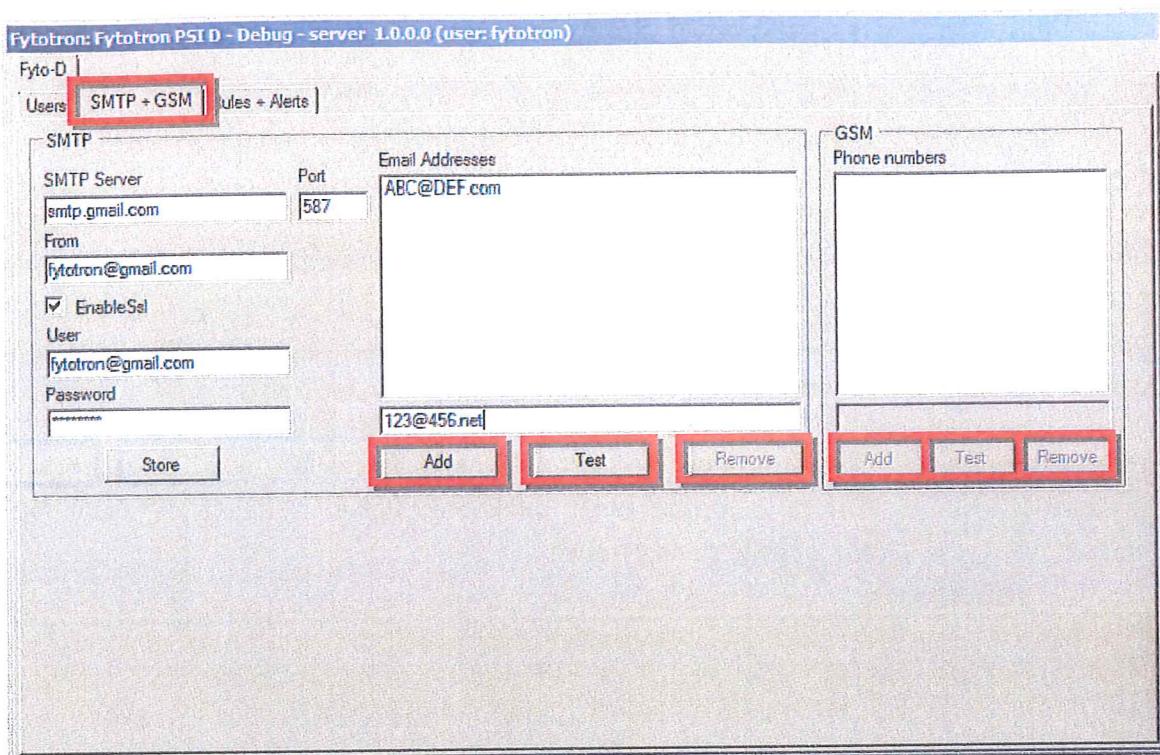

Obrázek 5 SMTP + GSM



Záložka **SMTP + GSM** obsahuje dále informace o SMTP Serveru (Obrázek 6). Do této části nedoporučujeme uživatelům zasahovat.

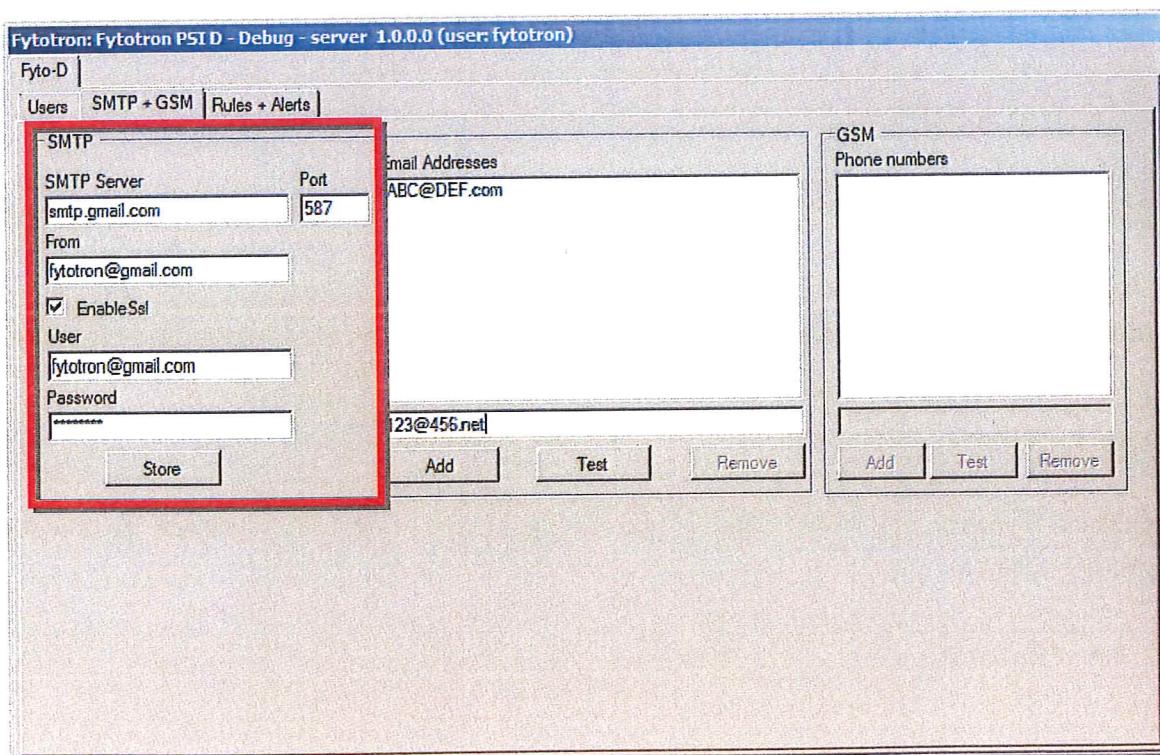

Obrázek 6 SMTP

### 2.2.3 PRAVIDLA A UPOZORNĚNÍ

Poslední záložkou v aplikaci Server je záložka *Rules + Alerts*. Tato záložka obsahuje část *Caption, Email, SMS, State, Date*.

Informace pod heslem *Caption* obsahuje výčet zařízení a příslušenství růstové komory. Konkrétně se jedná o PLC Communication, ventilátory, filtry, chlazení, teplotu, zvlhčování apod. V dalších dvou sloupcích je možné zatrhnout možnost informování Emailem a SMS. Čtvrtý sloupec představuje stav daného zařízení a poslední sloupec informaci o datu, kdy došlo ke změně z optimálního stavu.



Doporučujeme mít vždy zatrhnutou možnost informování emailem u všech zařízení a příslušenství. SMS možnost je možné zadat selektivně. Pokud si nejste jisti, kdy mít zatrženou jakou možnost obraťte se na výrobce.

Fytotron: Fytotron PSI D - Debug - server 1.0.0.0 (user: fytotron)				
Fyt-D	Users	SMTP + GSM	Rules + Alerts	
Caption	Email	Sms	State	Date
PLC Communication	<input checked="" type="checkbox"/>	<input type="checkbox"/>	<span style="background-color: green;">■</span>	
Fan 1	<input checked="" type="checkbox"/>	<input type="checkbox"/>	<span style="background-color: green;">■</span>	
Fan 2	<input checked="" type="checkbox"/>	<input type="checkbox"/>	<span style="background-color: green;">■</span>	
Filter 1	<input checked="" type="checkbox"/>	<input type="checkbox"/>	<span style="background-color: green;">■</span>	
Filter 2	<input checked="" type="checkbox"/>	<input type="checkbox"/>	<span style="background-color: green;">■</span>	
Filter 3	<input checked="" type="checkbox"/>	<input type="checkbox"/>	<span style="background-color: green;">■</span>	
Filter 4	<input checked="" type="checkbox"/>	<input type="checkbox"/>	<span style="background-color: green;">■</span>	
Filter 5	<input checked="" type="checkbox"/>	<input type="checkbox"/>	<span style="background-color: green;">■</span>	
Filter 6	<input checked="" type="checkbox"/>	<input type="checkbox"/>	<span style="background-color: green;">■</span>	
Filter 7	<input checked="" type="checkbox"/>	<input type="checkbox"/>	<span style="background-color: green;">■</span>	
Cooler Pressure	<input checked="" type="checkbox"/>	<input type="checkbox"/>	<span style="background-color: green;">■</span>	
Cooler Pressure	<input checked="" type="checkbox"/>	<input type="checkbox"/>	<span style="background-color: green;">■</span>	
Cooler Manual	<input checked="" type="checkbox"/>	<input type="checkbox"/>	<span style="background-color: green;">■</span>	
Cooler Device	<input checked="" type="checkbox"/>	<input type="checkbox"/>	<span style="background-color: green;">■</span>	

Obrázek 7 Pravidla a upozornění

### 2.3 APLIKACE FYTOTRON

Aplikace *Fytotron* zajišťuje ovládání růstové komory. Popis této aplikace je uveden v následujícím textu.


#### 2.3.1 PŘIHLÁŠENÍ

Při přihlášení do aplikace *Fytotron* se objeví úvodní přihlašovací okno (Obrázek 8). V tomto okně je možné vybrat konkrétní zařízení (větší počet zařízení je jen když nimi disponujete), je možné zařízení upravovat, vymazávat a přihlašovat se.




Funkce *Add*, *Edit* a *Delete* mohou používat jen proškolení pracovníci se souhlasem PSI.

Pro samotné přihlášení klikněte na konkrétní zařízení a stiskněte Enter/klikněte na OK (Obrázek 8).

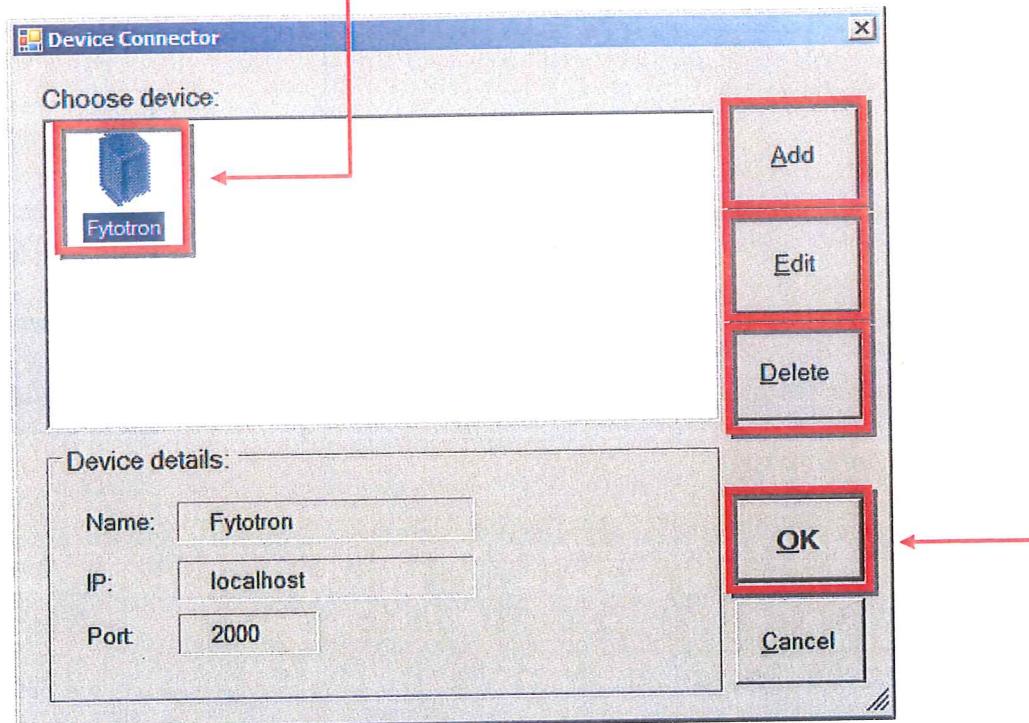

Obrázek 8 Přihlašovací okno

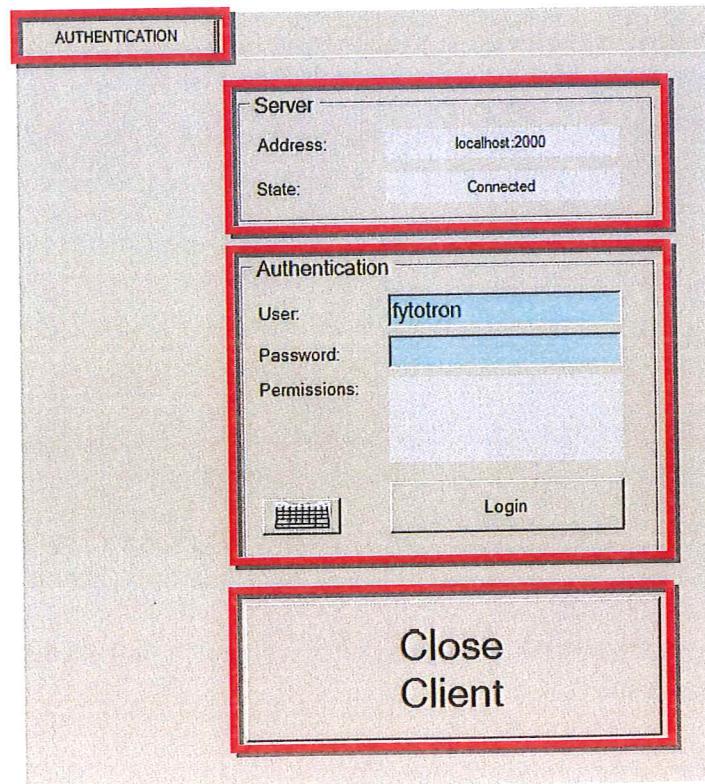

Obrázek 9 Přihlášení

Po výše uvedených úkonech následuje samotné přihlášení. Zobrazí se obrazovka **AUTHENTICATION** (Obrázek 9). Tato obrazovka obsahuje části:

- Server
- Authentication
- Close Client

V části *Server* jsou zobrazeny informace o serveru, tedy na jaké adrese a zda je server spuštěn.




Jestliže v políčku *State* je hláška *Disconnect*, server není spuštěn a je třeba jej před přihlášením spustit.

Část *Authentication* obsahuje pole pro vyplnění uživatelského jména, hesla, informace o oprávnění a tlačítko pro přihlášení. Pomocnou funkcí u dotykových obrazovek je klávesnice



(Obrázek 10).

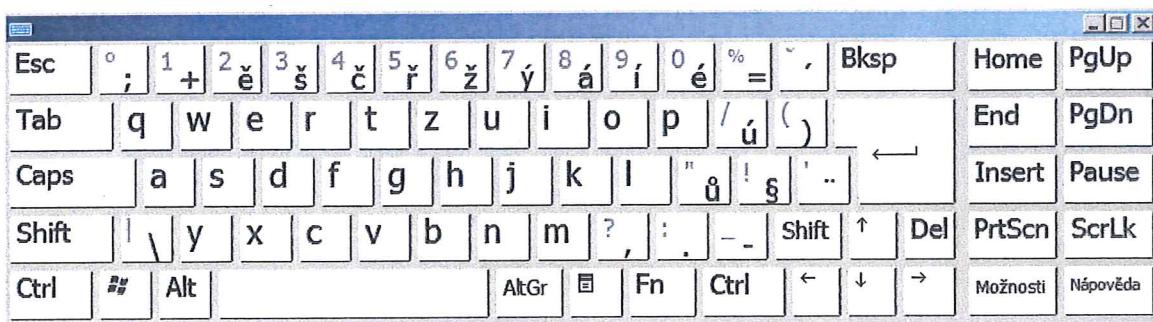

Obrázek 10 Klávesnice na dotekové obrazovce

Po vyplnění potřebných údajů a kliknutím na tlačítko *Login* (při splnění výše uvedených podmínek) dojde k úspěšnému přihlášení do aplikace Fytotron (Obrázek 11).



Obrázek 11 Úspěšné přihlášení do aplikace Fytotron

Poslední možností je kliknutí na tlačítko *Close Client*. Kliknutím na toto tlačítko dojde k zavření přihlašovacího okna.


### 2.3.2 FYTOTRON CLIENT – POPIS OBRAZOVEK

Program Fytotron je funkčně členěn do několika záložek:

- **Main** – hlavní obrazovka – umožňuje manuální nastavení světel, teploty a relativní vlhkosti (jen konstantních hodnot, ne cyklu den/noc) a grafické zobrazování dat.
- **Experiment** – slouží ke kontrole běhu experimentů řízených protokolem.
- **Protocol Editor** – je určen k vytváření protokolů, tedy instrukcí pro simulaci složitějších kultivačních podmínek, počínaje jednoduchým cyklem den/noc s konstantní teplotou a vlhkostí až po komplikované diurnální průběhy všech parametrů.
- **Data** – umožňuje načíst a uložit do souboru data, která byla naměřena během činnosti zařízení.
- **Service** – zobrazuje informace o spojení se serverem a umožňuje ovládání okna klienta.
- **Authentication** – slouží k přihlašování uživatelů.

### 2.3.2.1 MAIN - HLAVNÍ OBRAZOVKA

V záložce **Main** se zobrazují aktuální a přednastavené hodnoty následujících parametrů (Obrázek 12): teplota, relativní vlhkost, jednotlivá světla. Graf (Obrázek 16) zobrazuje průběhy teplot a vlhkosti.

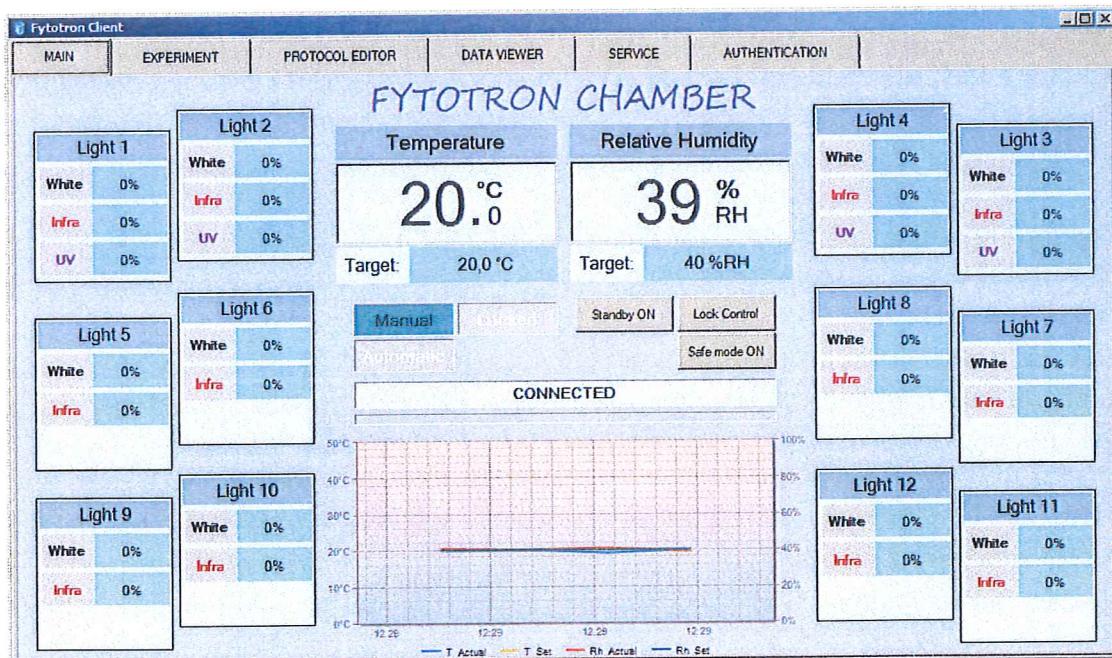


Obrázek 12 Hlavní obrazovka

#### 2.3.2.1.1 INDIKACE A ZMĚNA REŽIMU APLIKACE

Aplikace může fungovat v *manuálním* a *automatickém* režimu. Manuální režim umožňuje přímou změnu cílové teploty a vlhkosti a ovládání světel. Zatímco v automatickém režimu se tyto veličiny ovládají spuštěným protokolem.

Indikační prvky režimů jsou zobrazeny vlevo (Obrázek 13). Vpravo jsou umístěna tlačítka pro změnu ostatních pracovních režimů.

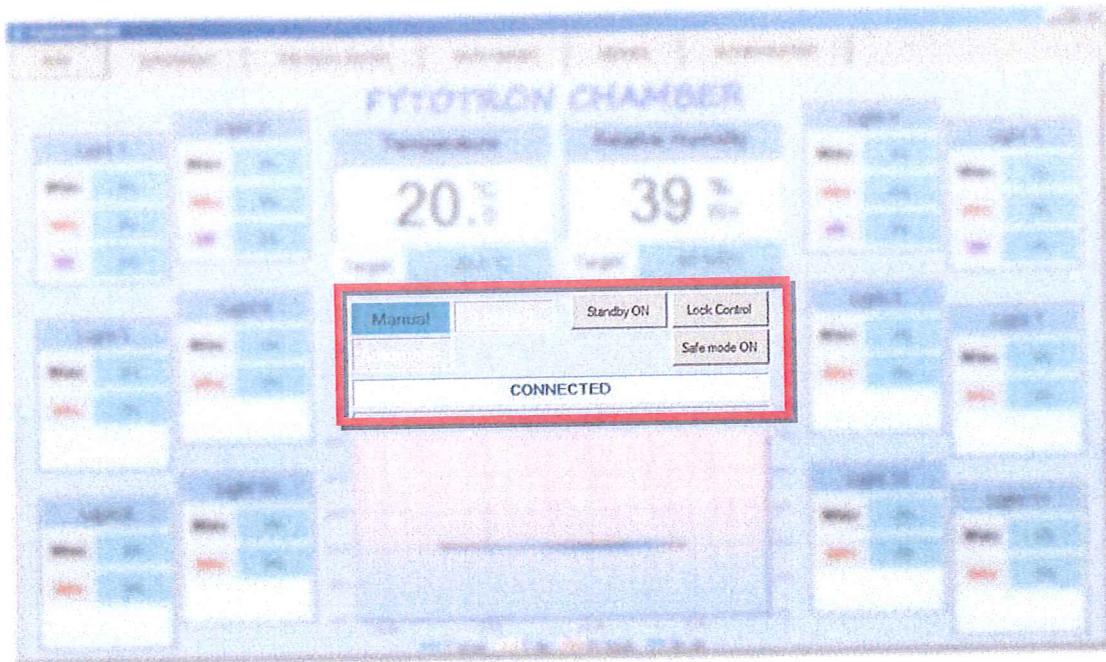


Obrázek 13 Indikace stavu a změny pracovních režimů

Tlačítko *Standby* uvede komoru do pohotovostního režimu, kdy jsou vypnuta světla a regulace vlhkosti. Je udržována teplota okolí a zapnuta ochrana proti přehřátí. Režim *Safe mode*, slouží ke ztlumení světel v případě, kdy je potřeba do komory vstoupit a je určen k ochraně zdraví uživatelů *Fytotronu*. Tlačítkem *Lock Control* lze uzamknout ovládací prvky aplikace tak, aby nedošlo k nechtěné změně nastavení ovládacích prvků. Odemknutí se provede opakováním stiskem daného tlačítka a následným zadáním přihlašovacích údajů.

Pod výše popsanými ovládacími prvky se nachází okénko informující o průběhu experimentu. Zde je zobrazen údaj o počtu již proběhlých cyklů (opakování protokolu) a stav právě probíhajícího cyklu.

#### 2.3.2.1.2 TEPLOTA A VLHKOST

V levém horním rohu okna (Obrázek 14) je velkým písmem uvedena *aktuální teplota* a *vlhkost*. Pod těmito údaji jsou kolonky s požadovanou teplotou a vlhkostí. Tyto hodnoty lze měnit kliknutím na zmiňované kolonky, po kterém se zobrazí okno pro zadávání hodnoty. Po potvrzení zadанé hodnoty se cílový údaj změní. Pokud je u hodnoty zobrazen malý zámeček, nelze hodnoty měnit. Toto nastane po zamčení ovládacích prvků tlačítkem *Lock* nebo při běhu experimentu, kdy jsou hodnoty nastavovány podle zadaného protokolu.

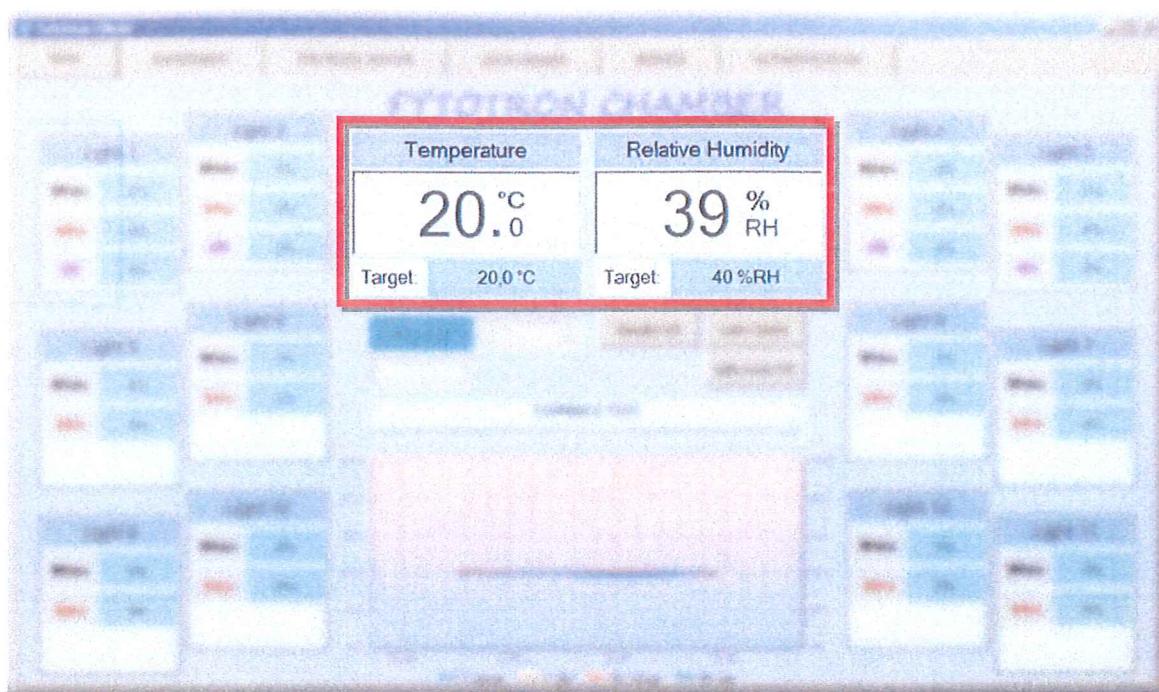

Obrázek 14 Indikace a nastavení teploty a vlhkosti

#### 2.3.2.1.3 OSVĚTLENÍ

V levé a pravé části okna jsou prvky pro ovládání osvětlení (Obrázek 15). Komora je rozdělena na levou a pravou část a na každé straně jsou tři světelné plochy – horní, střední a spodní. U každé světelné plochy lze nezávisle ovládat přední (u dveří) a zadní (u zadní stěny) polovinu. Obdobně jsou v aplikačním okně uspořádané i části pro ovládání jednotlivých světel. Lichými čísly jsou označené poloviny světelných ploch, které se nachází blíže ke dveřím a sudými čísly poloviny dále ode dveří.



Tedy například část označená jako *Light 1* ovládá přední polovinu levé horní světelné plochy. UV zářivky jsou obsaženy jen ve dvou horních světelných plochách.

Řádek *White* značí bílá, *Infra* infračervená a *UV* ultrafialová světla a ve všech případech je zobrazena nastavená intenzita osvětlení v procentech. Intenzitu jednotlivých světel lze měnit kliknutím na zobrazenou hodnotu. Zapínání a vypínání světel se provádí kliknutím na nápis *White*, *Infra* nebo *UV*.