



# Stávající budova

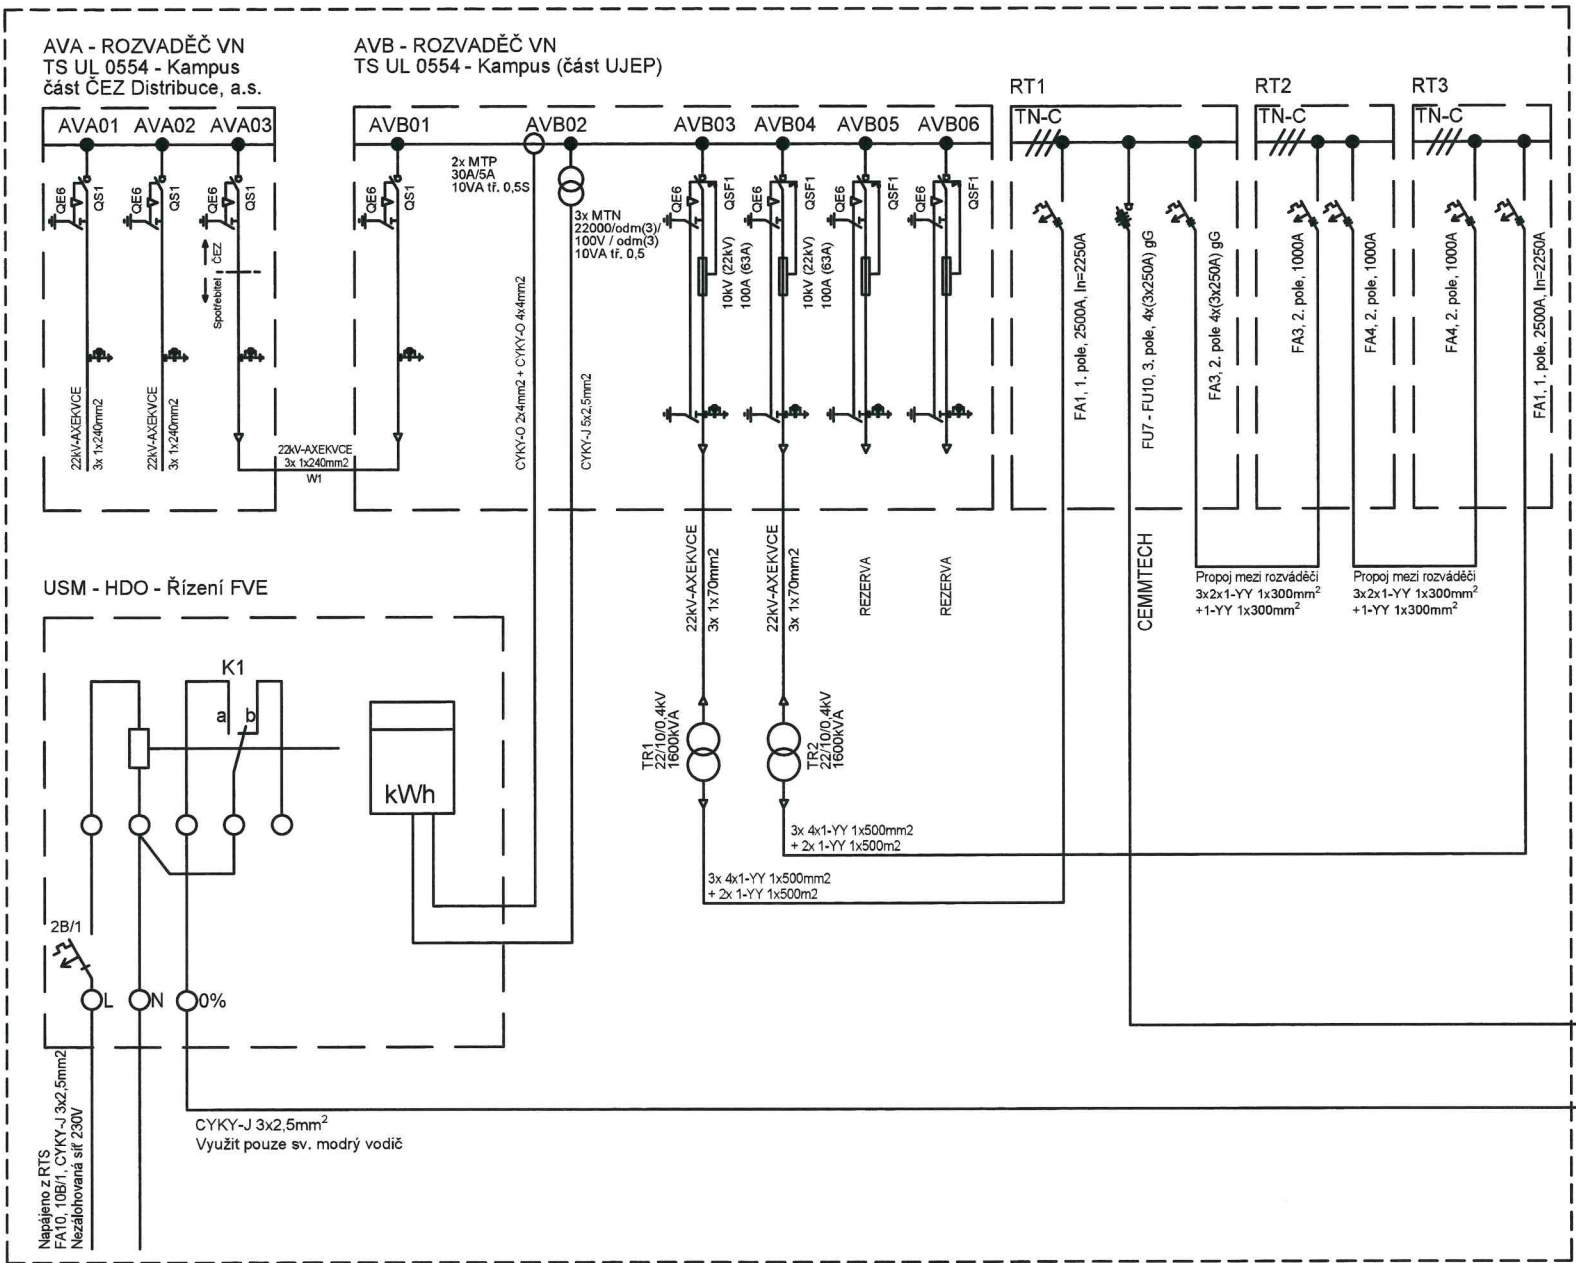

# Objekt Cemmtech

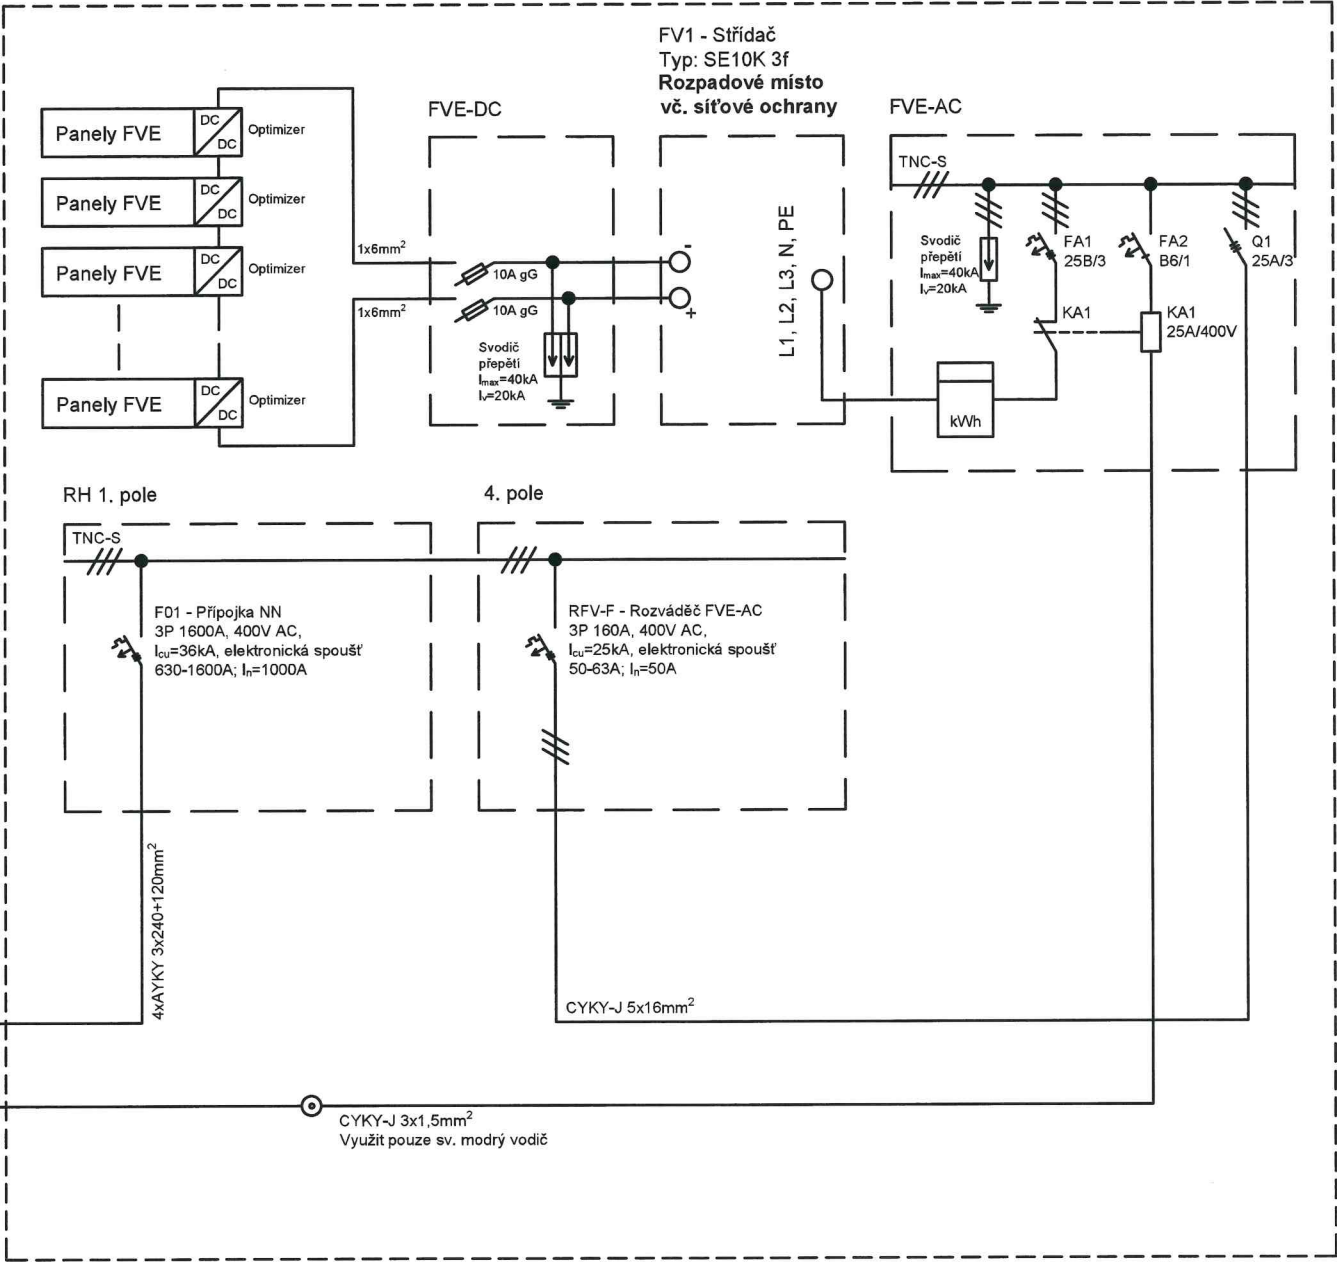

DOKUMENTACE  
skutečného provedení  
28.3.2022

|                 |  |                   |  |    |
|-----------------|--|-------------------|--|----|
| Investor        | Univerzita Jana Evangelisty Purkyně v Ústí nad Labem<br>Hoření 13, 400 96 Ústí nad Labem |                   | Formát   | A3 |
| Stavební objekt | UJEP CEMMTECH  | K.ú.              | Ústí nad Labem [774871]  |    |
| Adresa objektu  | Pasturova 3334/7<br>Ústí nad Labem, 400 01   | Vypracoval        | Veselin Kuzmanov   |    |
| Část projektu   | FVE  | Stupeň projektu   | DSPS   |    |
| Název výkresu   | Schéma připojení FVE v TS UL 0554  | Datum vypracování | 28.3.2022  |    |
|                 |  |                   | Dodavatel:<br>Metrostav a.s.<br>Koželužská 2450/4<br>180 00, Praha 8<br>IČ: 00014915 |    |