 





OBJEKT "R"
(REKTORÁT)




LEGENDA MATERIÁLŮ

- | zemina, stabilizace | |
|---|---|
|  | PŮVODNÍ ZEMINNA |
|  | ŠTĚRKOVÝ OBESYP/ŠTĚRKOPISY
FRANCOISE KAMENIVA 16-32 TĚŽENÉ |
|  | TĚŽENÝ HLINĚNÝ ZÁSYP NEPROPHUSTNOUTOU ZEMINOU |
|  | STABILIZACE POKLADKU |

- [illegible]

- [illegible]

- [illegible]

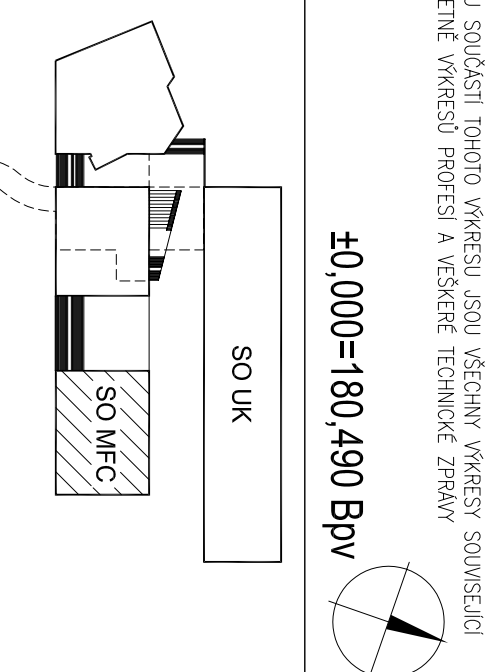

MULTIFUNKČNÍ INFORMAČNÍ
A VZDĚLÁVACÍ CENTRUM

travěřižka Jana Evangelisty Purkyně v Ústí nad Labem
10.96.11stí nad Labem
10.96.11stí nad Labem

 JUNISTAY a.s.

3C Plikop 6
04 33 BRNO
UNISTAV TEAM

SIA

robitelů a inženýrů spol. s r.o., Liberec
Běsedy 8/414, CZ 46001 Liberec

tel: +48 510 4880, fax: +48 510 4490
info@id.cz

ng.arch. Jiří Buček

ing arch. Jan Kadlas
in Chmalk

Petr Dolenský

ing. Martin Mašek

10 MFC


objektem rektorátu)

200 Martin Mašek


ing. Martin Mašek

dokumentace skutečného provedení stavby

----	-----------------------------	----

372.02	8do y/mesu drawing no.	A-17
--------	---------------------------	------

08/2012	08b revise revision no.
---------	-------------------------

--	--
