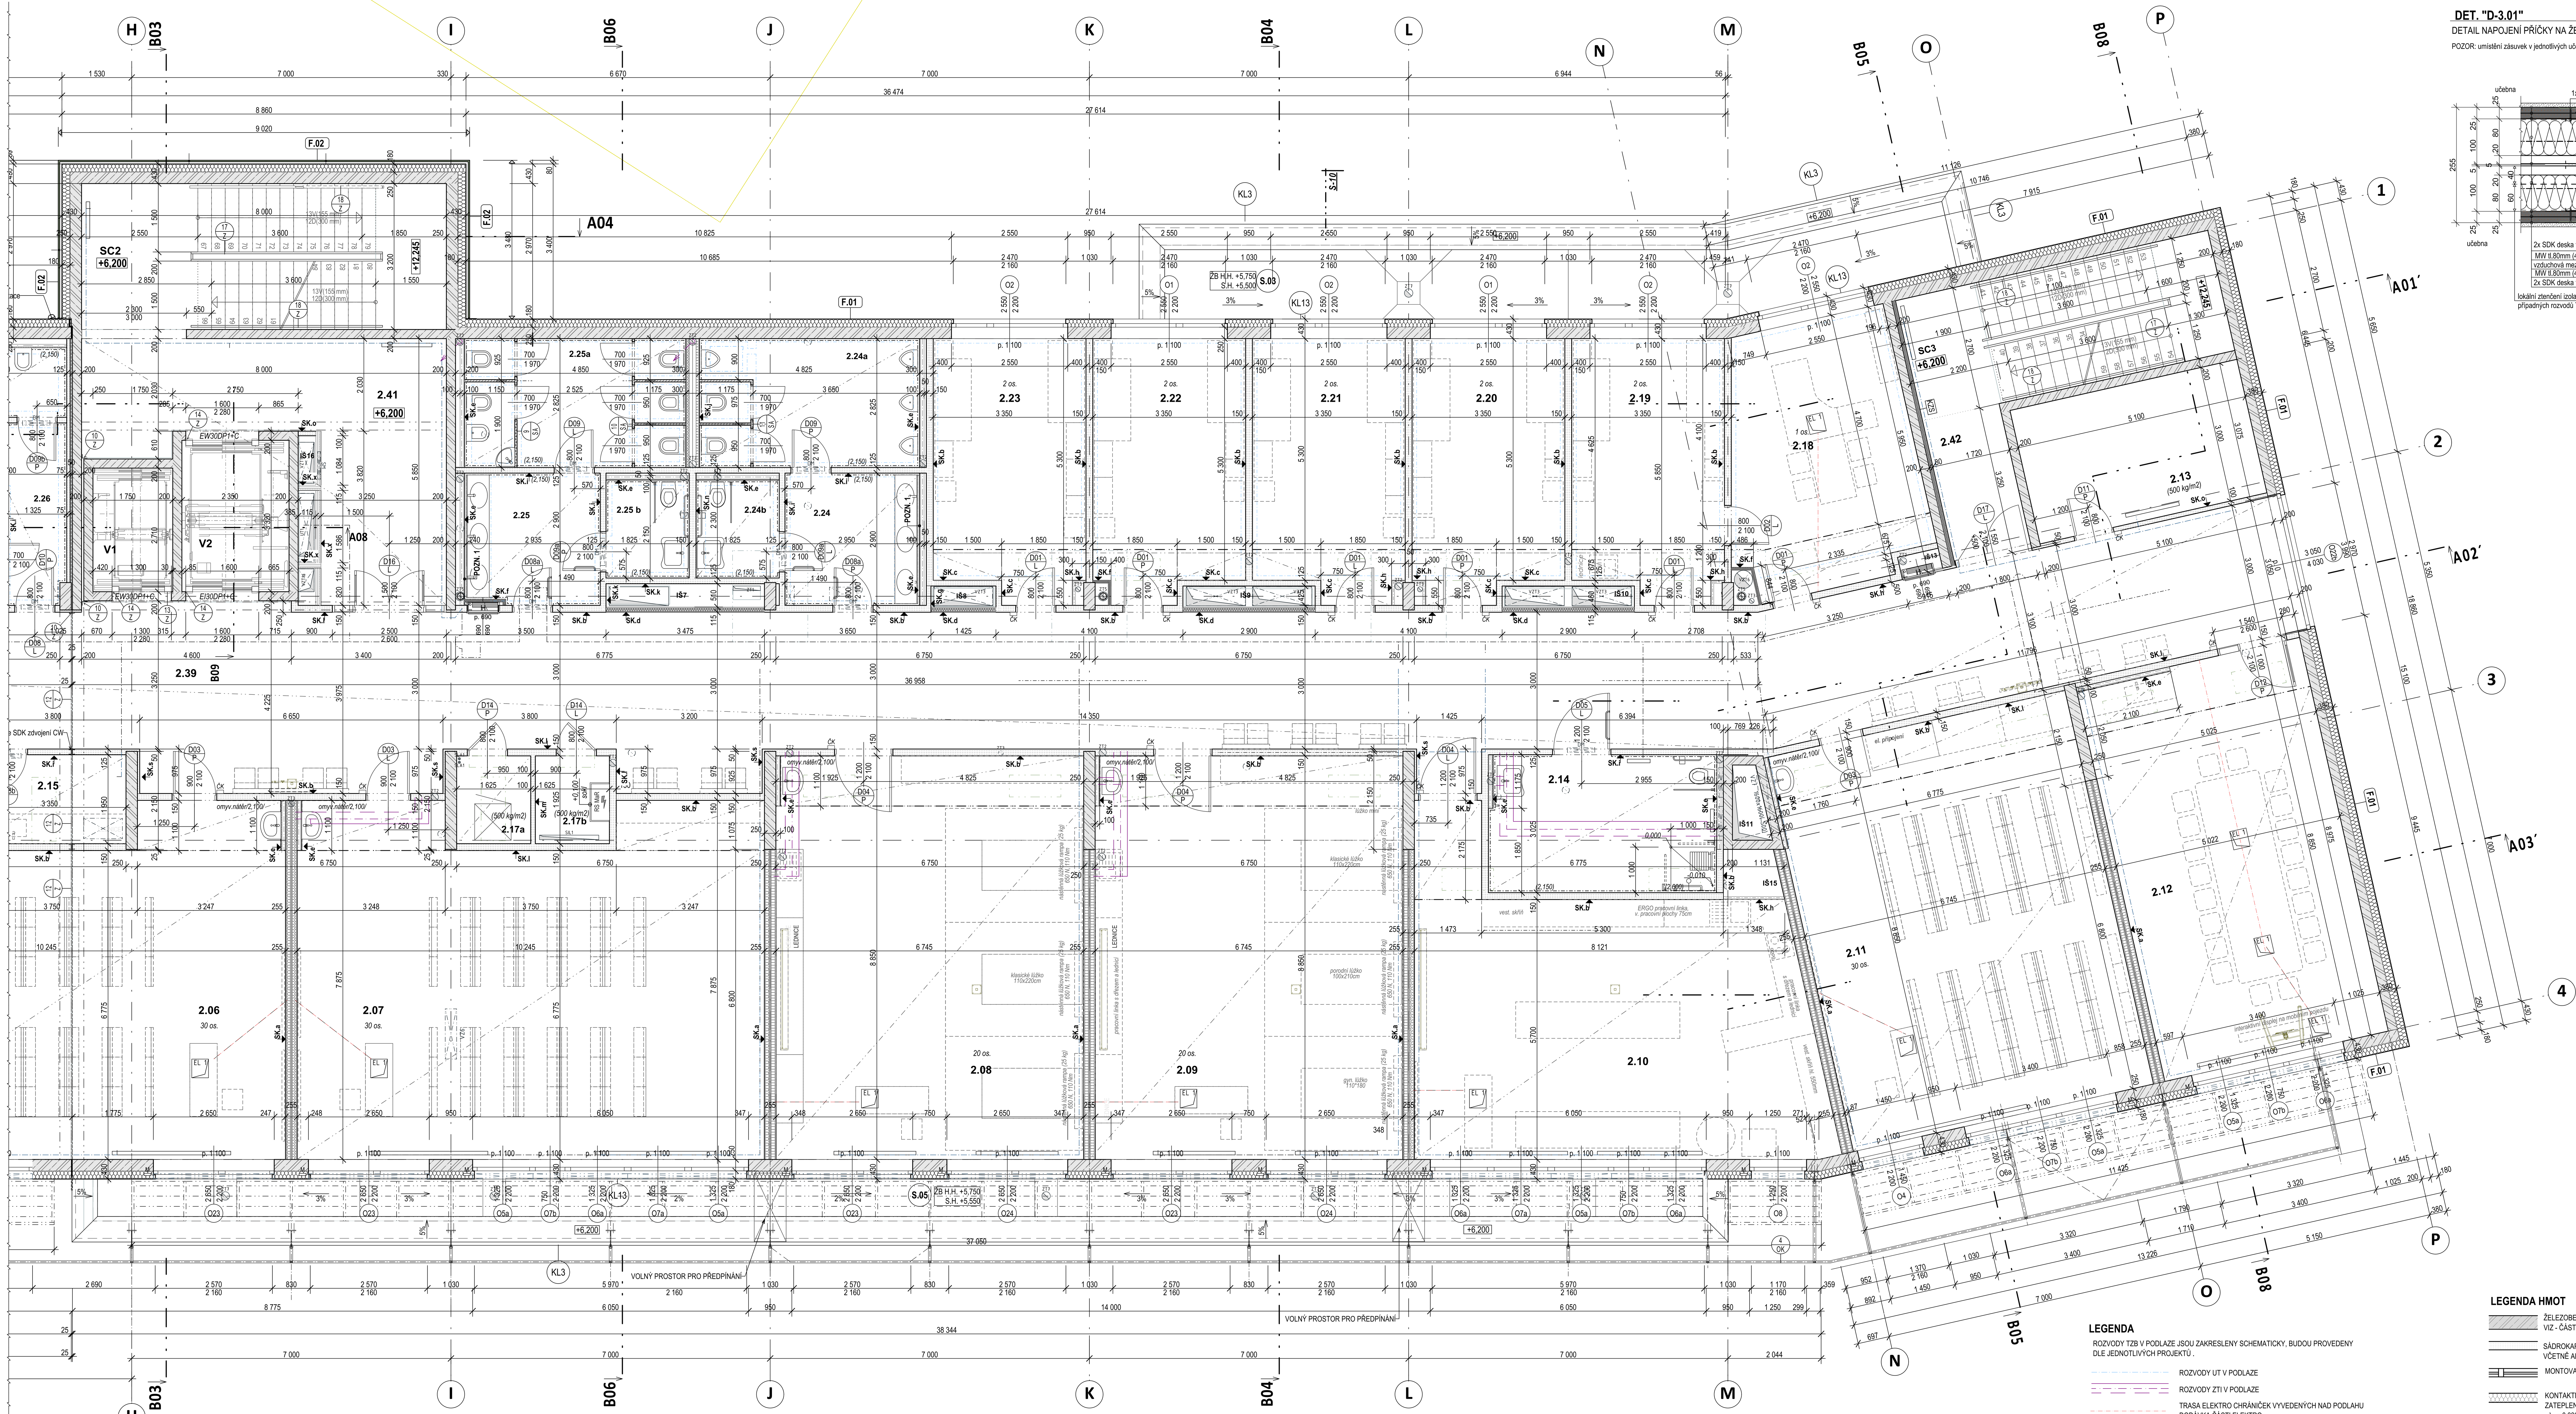

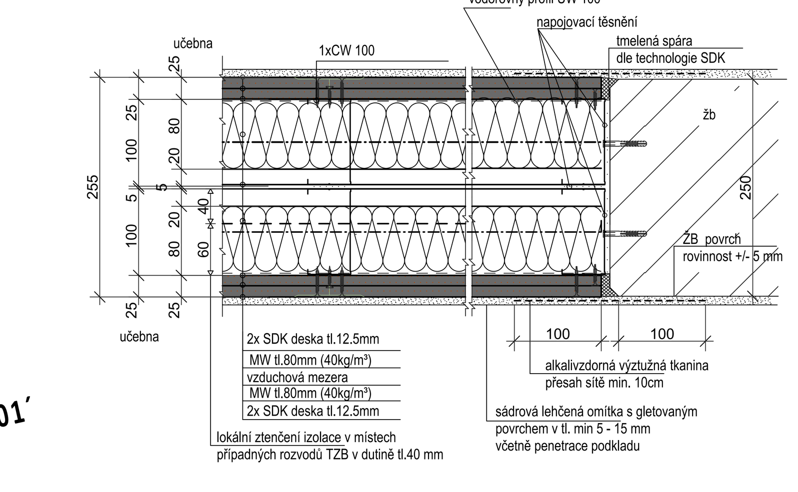

DET. "D-3.01"

Měřítko: 1:5

DETAIL NAPOJENÍ PŘÍČKY NA ŽB - Rw = 65dB

POZOR: umístění zásuvek v jednotlivých učebnách půdorysně situovat s osovým přesahem min. 500 mm

TABULKA PROSTUPŮ 2.NP (PLATÍ PRO CELÉ PODLAŽÍ)

OZN	Č.	TYP PROSTUPU	VÝŠKA SH OD +/-0,00	ROZMĚR š x v	ks
SIL					
	1	PROSTUP PODLAHOU		1300x100	2
	3	PROSTUP PODLAHOU		400x75	1
SLA					
	1	PROSTUP PODLAHOU		prof.50	4
UT					
	1	PROSTUP PODLAHOU		1375x350	1
VZT					
	1a	PROSTUP PODLAHOU		900x350	1
	1a	PROSTUP PODLAHOU		900x400	1
	2	PROSTUP PODLAHOU		600x415	2
	3	PROSTUP PODLAHOU		1300x415	4
	4	PROSTUP PODLAHOU		1300x415	2
	5	PROSTUP PODLAHOU		2300x415	1
	6	PROSTUP PODLAHOU		prof.400	1
	7	PROSTUP ŽB STĚNOU	+10,730	1600x1600	1
ZTI					
	1	PROSTUP PODLAHOU		600x10	1
	2	PROSTUP PODLAHOU		prof.160	34
	3	PROSTUP PODLAHOU		prof.110	12
	3	PROSTUP PODLAHOU		prof.125	1
	5	PROSTUP PODLAHOU		prof.200	6
	5	PROSTUP STŘECHOU		prof.255	4
	6	PROSTUP PODLAHOU		350x180	1
	7	PROSTUP STŘECHOU		prof.185	14

LEGENDA HMOT

- ŽELEZOBETONOVÉ KONSTRUKCE MONOLITICKÉ VIZ - ČÁST110.20 STAVEBNĚ KONSTRUKČNÍ ČÁST
- SÁDROKARTONOVÉ KCE S DVOJITÝM OPLÁŠTĚNÍM NA KOVOVÉ KONSTRUKCI VČETNĚ AKUSTICKÉ IZOLACE - VIZ PODROBNĚ SPECIFIKACE SDK v.č.110.10-610
- MONTOVANÉ INTERIEROVÉ PROSKLENÉ PŘÍČKY - viz v.č.110.10-504
- KONTAKTNÍ ZATEPLOVACÍ FASÁDNÍ SYSTÉM OBVODOVÉHO PLÁŠTĚ, ZATEPLENÍ Z MINERÁLNÍCH TEPELNĚ IZOLAČNÍCH DESEK TL. 180mm - λ_D = 0,036 W(m.K), třída reakce na oheň A1 dle ČSN EN 13501-1+A

LEGENDA

ROZVODY TZB V PODLAZE JSOU ZAKRESLENY SCHEMATICKY, BUDOU PROVEDENY DLE JEDNOTLIVÝCH PROJEKTŮ .

- ROZVODY UT V PODLAZE
- ROZVODY ZTI V PODLAZE
- TRASA ELEKTRO CHRÁNIČEK VYVEDENÝCH NAD PODLAHU DODÁVKA ČÁSTI ELEKTRO
- KABELOVÝ ŽLAB - DODÁVKA ČÁSTI ELEKTRO
- INDUKČNÍ SMYČKA (AV TECHNIKA) ZABETONOVANÁ V PODLAZE
- PODLAHOVÁ KRABICE ELEKTRO - VELIKOST A UMÍSTĚNÍ DLE PROJEKTU SILNOPROUDU (NUTNÁ KOORDINACE S ROZMÍSTĚNÍM NÁBYTKU)

LEGENDA MÍSTNOSTÍ 2.NP

Č.	NÁZEV MÍSTNOSTI	PL. (m2)	OZN.	SOKL	PODLAHA	STĚNY	ZVL. ÚPR. STĚN	STROP	OZN.	S.V. (m)
2.01	SEMINÁRNÍ MÍSTNOST	46,47		PVC LIŠTA V. 80 mm	VINYLOVÁ KRYTINA	SÁDROVÁ OM.+ VÝMALBA		AKUSTICKÝ RASTR., SDK CELISTVÝ	SP.5, SP.2	3,6, 2,80
2.02	ODBORNÁ UČEBNA	59,74	P.14	PVC LIŠTA V. 80 mm	VINYLOVÁ KRYTINA	SÁDROVÁ OM.+ VÝMALBA	OMYV. NÁTĚR V.2100 mm	AKUSTICKÝ PODHLED, SDK CELISTVÝ	SP.4 SP.2	3,30, 2,80
2.03	ODBORNÁ UČEBNA	59,74	P.14	PVC LIŠTA V. 80 mm	VINYLOVÁ KRYTINA	SÁDROVÁ OM.+ VÝMALBA	OMYV. NÁTĚR V.2100 mm	AKUSTICKÝ PODHLED, SDK CELISTVÝ	SP.4 SP.2	3,30, 2,80
2.04	SIMULAČNÍ CENTRUM 2	68,51	P.12	PVC LIŠTA V. 80 mm	VINYLOVÁ KRYTINA	SÁDROVÁ OM.+ VÝMALBA	-	AKUSTICKÝ PODHLED, SDK CELISTVÝ	SP.4 SP.2	3,3 2,80
2.04a	SEMINÁRNÍ MÍSTNOST - ŘÍDÍCÍ CENTRUM	6,13	P.14	PVC LIŠTA V. 80 mm	VINYLOVÁ KRYTINA	SÁDROVÁ OM.+ VÝMALBA	-	AKUSTICKÝ PODHLED		3,3 2,60
2.04b	SEMINÁRNÍ MÍSTNOST - PŘÍPRAVNA	20,42	P.14	PVC LIŠTA V. 80 mm	VINYLOVÁ KRYTINA	SÁDROVÁ OM.+ VÝMALBA	OMYV. NÁTĚR V.2100 mm	AKUSTICKÝ PODHLED		3,3 2,60
2.05	SIMULAČNÍ CENTRUM 3	72,56	P.14	PVC LIŠTA V. 80 mm	VINYLOVÁ KRYTINA	SÁDROVÁ OM.+ VÝMALBA	OMYV. NÁTĚR V.2100 mm	AKUSTICKÝ PODHLED, SDK CELISTVÝ	SP.4 SP.2	3,3 2,80
2.06	SEMINÁRNÍ MÍSTNOST	76,59	P.14	PVC LIŠTA V. 80 mm	VINYLOVÁ KRYTINA	SÁDROVÁ OM.+ VÝMALBA	OMYV. NÁTĚR V.2100 mm	AKUSTICKÝ PODHLED, SDK CELISTVÝ	SP.4 SP.2	3,3 2,80
2.07	SEMINÁRNÍ MÍSTNOST	76,62	P.14	PVC LIŠTA V. 80 mm	VINYLOVÁ KRYTINA	SÁDROVÁ OM.+ VÝMALBA	OMYV. NÁTĚR V.2100 mm	AKUSTICKÝ PODHLED, SDK CELISTVÝ	SP.4 SP.2	3,3 2,80
2.08	ODBORNÁ UČEBNA	59,74	P.14	PVC LIŠTA V. 80 mm	VINYLOVÁ KRYTINA	SÁDROVÁ OM.+ VÝMALBA	OMYV. NÁTĚR V.2100 mm	AKUSTICKÝ PODHLED, SDK CELISTVÝ	SP.4 SP.2	3,3 2,80
2.09	ODBORNÁ UČEBNA	59,74	P.14	PVC LIŠTA V. 80 mm	VINYLOVÁ KRYTINA	SÁDROVÁ OM.+ VÝMALBA	OMYV. NÁTĚR V.2100 mm	AKUSTICKÝ PODHLED, SDK CELISTVÝ	SP.4 SP.2	3,30, 2,80
2.10	ODBORNÁ UČEBNA	53,14	P.14	PVC LIŠTA V. 80 mm	VINYLOVÁ KRYTINA	SÁDROVÁ OM.+ VÝMALBA	OMYV. NÁTĚR V.2800 mm	AKUSTICKÝ PODHLED, SDK CELISTVÝ	SP.4 SP.2	3,30, 2,80
2.11	ODBORNÁ UČEBNA (ANATOMIE)	60,03	P.14	PVC LIŠTA V. 80 mm	VINYLOVÁ KRYTINA	SÁDROVÁ OM.+ VÝMALBA	OMYV. NÁTĚR V.2100 mm	AKUSTICKÝ PODHLED, SDK CELISTVÝ	SP.4 SP.2	3,30, 2,80
2.12	SEMINÁRNÍ MÍSTNOST	44,26	P.14	PVC LIŠTA V. 80 mm	VINYLOVÁ KRYTINA	SÁDROVÁ OM.+ VÝMALBA		AKUSTICKÝ RASTR., SDK CELISTVÝ	SP.5, SP.2	3,6, 2,80
2.13	SKLAD POMŮCEK	15,30	P.19	PVC LIŠTA V. 80 mm	ZÁTĚŽOVÉ PVC	ŠTUKOVÁ OM.+ VÝMALBA	-	ŠTUKOVÁ OM.+ VÝMALBA		3,66
2.14	WC INVALIDA	15,01	P.13	-	KERAMICKÁ DLAŽBA	ŠTUKOVÁ OM.+ VÝMALBA	KERAM. OBKL. V. 2150 mm	PODHLED MINERÁLNÍ RASTROVÝ	SP.7	2,8
2.15	ČAJOVÁ KUCHYŇKA	6,53	P.14	-	ZÁTĚŽOVÉ LINOLEUM	ŠTUKOVÁ OM.+ VÝMALBA	KERAM. OBKL. V. 2150 mm	SDK PODHLED CELISTVÝ	SP.2	2,8
2.16	ÚKLID	6,16	P.13	-	KERAMICKÁ DLAŽBA	ŠTUKOVÁ OM.+ VÝMALBA	KERAM. OBKL. V. 2150 mm	PODHLED MINERÁLNÍ RASTROVÝ	SP.6	2,80
2.17a	PATROVÁ ROZVODNA - SLABOPROUD	3,13	P.20	PVC LIŠTA V. 80 mm	ANTISTATICKÉ PVC	ŠTUKOVÁ OM.+ VÝMALBA		SDK PODHLED PROTIPOŽÁRNÍ	SP.9a	2,80
2.17b	PATROVÁ ROZVODNA - SILNOPROUD	3,13	P.20	PVC LIŠTA V. 80 mm	ANTISTATICKÉ PVC	ŠTUKOVÁ OM.+ VÝMALBA		SDK PODHLED PROTIPOŽÁRNÍ	SP.9a	2,80
2.18	KANCELÁŘ AKADEMICKÉHO PRACOVNÍKA	21,84	P.15	KOBERCOVÁ LIŠTA V. 80 mm	ZÁTĚŽOVÝ KOBEREC	SÁDROVÁ OM.+ VÝMALBA	-	SÁDROVÁ OM.+ MALBA, SDK PODHL.	SP.2	3,30 2,80
2.19	KONZULTAČNÍ MÍSTNOST	18,59	P.14	PVC LIŠTA V. 80 mm	VINYLOVÁ KRYTINA	SÁDROVÁ OM.+ VÝMALBA		SÁDROVÁ OM.+ MALBA, SDK PODHL.	SP.2	3,30 2,80
2.20	KANCELÁŘ AKADEMICKÉHO PRACOVNÍKA	18,59	P.14	PVC LIŠTA V. 80 mm	VINYLOVÁ KRYTINA	SÁDROVÁ OM.+ VÝMALBA		SÁDROVÁ OM.+ MALBA, SDK PODHL.	SP.2	3,30 2,80
2.21	KANCELÁŘ AKADEMICKÉHO PRACOVNÍKA	18,59	P.14	PVC LIŠTA V. 80 mm	VINYLOVÁ KRYTINA	SÁDROVÁ OM.+ VÝMALBA		SÁDROVÁ OM.+ MALBA, SDK PODHL.	SP.2	3,30 2,80
2.22	KONZULTAČNÍ MÍSTNOST	18,51	P.14	PVC LIŠTA V. 80 mm	VINYLOVÁ KRYTINA	SÁDROVÁ OM.+ VÝMALBA		SÁDROVÁ OM.+ MALBA, SDK PODHL.	SP.2	3,30 2,80
2.23	KANCELÁŘ AKADEMICKÉHO PRACOVNÍKA	18,59	P.14	PVC LIŠTA V. 80 mm	VINYLOVÁ KRYTINA	SÁDROVÁ OM.+ VÝMALBA		SÁDROVÁ OM.+ MALBA, SDK PODHL.	SP.2	3,30 2,80
2.24	UMYVÁRNA MUŽI	8,55	P.13	-	KERAMICKÁ DLAŽBA	ŠTUKOVÁ OM.+ VÝMALBA	KERAM. OBKL. V. 2150 mm	PODHLED MINERÁLNÍ RASTROVÝ	SP.6	3,00
2.24a	WC MUŽI	13,63	P.13	-	KERAMICKÁ DLAŽBA	ŠTUKOVÁ OM.+ VÝMALBA	KERAM. OBKL. V. 2150 mm	PODHLED MINERÁLNÍ RASTROVÝ	SP.6	3,00
2.24b	WC MUŽI - INVALIDÉ	3,87	P.13	-	KERAMICKÁ DLAŽBA	ŠTUKOVÁ OM.+ VÝMALBA	KERAM. OBKL. V. 2150 mm	PODHLED MINERÁLNÍ RASTROVÝ	SP.6	3,00
2.25	UMYVÁRNA ŽENY	8,51	P.13	-	KERAMICKÁ DLAŽBA	ŠTUKOVÁ OM.+ VÝMALBA	KERAM. OBKL. V. 2150 mm	PODHLED MINERÁLNÍ RASTROVÝ	SP.6	3,00
2.25 b	WC ŽENY - INVALIDÉ	3,87	P.13	-	KERAMICKÁ DLAŽBA	ŠTUKOVÁ OM.+ VÝMALBA	KERAM. OBKL. V. 2150 mm	PODHLED MINERÁLNÍ RASTROVÝ	SP.6	3,00
2.25a	WC ŽENY	13,71	P.13	-	KERAMICKÁ DLAŽBA	ŠTUKOVÁ OM.+ VÝMALBA	KERAM. OBKL. V. 2150 mm	PODHLED MINERÁLNÍ RASTROVÝ	SP.6	3,00
2.26	UMYVÁRNA ŽENY - ZAMĚSTNANCI	7,07	P.13	-	KERAMICKÁ DLAŽBA	ŠTUKOVÁ OM.+ VÝMALBA	KERAM. OBKL. V. 2150 mm	PODHLED MINERÁLNÍ RASTROVÝ	SP.6	3,00
2.26a	WC ŽENY - ZAMĚSTNANCI	3,96	P.13	-	KERAMICKÁ DLAŽBA	ŠTUKOVÁ OM.+ VÝMALBA	KERAM. OBKL. V. 2150 mm	PODHLED MINERÁLNÍ RASTROVÝ	SP.6	3,00
2.26b	SPRCHA ŽENY - ZAMĚSTNANCI	2,79	P.13	-	KERAMICKÁ DLAŽBA	ŠTUKOVÁ OM.+ VÝMALBA	KERAM. OBKL. V. 2150 mm	PODHLED MINERÁLNÍ RASTROVÝ	SP.7	3,00
2.27	UMYVÁRNA ŽMUŽI - ZAMĚSTNANCI	7,05	P.13	-	KERAMICKÁ DLAŽBA	ŠTUKOVÁ OM.+ VÝMALBA	KERAM. OBKL. V. 2150 mm	PODHLED MINERÁLNÍ RASTROVÝ	SP.6	3,00
2.27a	WC MUŽ - ZAMĚSTNANCI	3,93	P.13	-	KERAMICKÁ DLAŽBA	ŠTUKOVÁ OM.+ VÝMALBA	KERAM. OBKL. V. 2150 mm	PODHLED MINERÁLNÍ RASTROVÝ	SP.6	3,00
2.27b	SPRCHA MUŽI - ZAMĚSTNANCI	2,79	P.13	-	KERAMICKÁ DLAŽBA	ŠTUKOVÁ OM.+ VÝMALBA	KERAM. OBKL. V. 2150 mm	PODHLED MINERÁLNÍ RASTROVÝ	SP.7	3,00
2.28	KANCELÁŘ AKADEMICKÉHO PRACOVNÍKA	18,34		KOBERCOVÁ LIŠTA V. 80 mm	ZÁTĚŽOVÝ KOBEREC	SÁDROVÁ OM.+ VÝMALBA		SÁDROVÁ OM.+ MALBA, SDK PODHL.	SP.2	3,30 2,80
2.29	KANCELÁŘ AKADEMICKÉHO PRACOVNÍKA	18,59	P.14	PVC LIŠTA V. 80 mm	VINYLOVÁ KRYTINA	SÁDROVÁ OM.+ VÝMALBA		SÁDROVÁ OM.+ MALBA, SDK PODHL.	SP.2	3,30 2,80
2.30	KANCELÁŘ AKADEMICKÉHO PRACOVNÍKA	18,59	P.14	PVC LIŠTA V. 80 mm	VINYLOVÁ KRYTINA	SÁDROVÁ OM.+ VÝMALBA		SÁDROVÁ OM.+ MALBA, SDK PODHL.	SP.2	3,30 2,80
2.31	KONZULTAČNÍ MÍSTNOST	18,59	P.14	PVC LIŠTA V. 80 mm	VINYLOVÁ KRYTINA	SÁDROVÁ OM.+ VÝMALBA		SÁDROVÁ OM.+ MALBA, SDK PODHL.	SP.2	3,30 2,80
2.32	KANCELÁŘ AKADEMICKÉHO PRACOVNÍKA	18,51	P.14	PVC LIŠTA V. 80 mm	VINYLOVÁ KRYTINA	SÁDROVÁ OM.+ VÝMALBA		SÁDROVÁ OM.+ MALBA, SDK PODHL.	SP.2	3,30 2,80
2.33	KONZULTAČNÍ MÍSTNOST	18,46	P.14	PVC LIŠTA V. 80 mm	VINYLOVÁ KRYTINA	SÁDROVÁ OM.+ VÝMALBA		SÁDROVÁ OM.+ MALBA, SDK PODHL.	SP.2	3,30 2,80
2.34	KANCELÁŘ AKADEMICKÉHO PRACOVNÍKA	18,46	P.14	PVC LIŠTA V. 80 mm	VINYLOVÁ KRYTINA	SÁDROVÁ OM.+ VÝMALBA		SÁDROVÁ OM.+ MALBA, SDK PODHL.	SP.2	3,30 2,80
2.35	KONZULTAČNÍ MÍSTNOST	18,77	P.14	PVC LIŠTA V. 80 mm	VINYLOVÁ KRYTINA	SÁDROVÁ OM.+ VÝMALBA		SÁDROVÁ OM.+ MALBA, SDK PODHL.	SP.2	3,30 2,80
2.36	KANCELÁŘ AKADEMICKÉHO PRACOVNÍKA	24,87	P.15	KOBERCOVÁ LIŠTA V. 80 mm	ZÁTĚŽOVÝ KOBEREC	SÁDROVÁ OM.+ VÝMALBA	-	SÁDROVÁ OM.+ MALBA, SDK PODHL.	SP.2	3,30 2,80
2.40	CHODBA	11,19	P.14	PVC LIŠTA V. 80 mm	VINYLOVÁ KRYTINA	ŠTUKOVÁ OM.+ VÝMALBA	-	PODHLED MINERÁLNÍ RASTROVÝ, SDK	SP.3, SP.1	2,60
2.41	CHODBA	28,48	P.10	KERAMICKÝ SOKL V.80 mm	KERAMICKÁ DLAŽBA	ŠTUKOVÁ OM.+ VÝMALBA		PODHLED MINERÁLNÍ RASTROVÝ, SDK	SP.3, SP.1	3,00
2.42	CHODBA	5,67	P.10	KERAMICKÝ SOKL V. 80 mm	KERAMICKÁ DLAŽBA	ŠTUKOVÁ OM. + VÝMALBA	-	ŠTUKOVÁ OM. + VÝMALBA		3,66
SC2	SCHODIŠŤOVÝ PROSTOR	26,10	P.10 P.21	KERAMICKÝ SOKL V.80 mm	KERAMICKÁ DLAŽBA	ŠTUKOVÁ OM. + VÝMALBA	-	ŠTUKOVÁ OM. + VÝMALBA		3,66
SC3	SCHODIŠŤOVÝ PROSTOR	19,17	P.10 P.21	KERAMICKÝ SOKL V. 80 mm	KERAMICKÁ DLAŽBA	ŠTUKOVÁ OM. + VÝMALBA		ŠTUKOVÁ OM. + VÝMALBA		3,66
V1	VÝTAH - V1	4,99		-	-	VPC OM. HLAZ.+ VÝMALBA	-	-		-
V2	VÝTAH - V2	7,80		-	-	VPC OM. HLAZ.+ VÝMALBA	-	-		

IŠ2	INSTALAČNÍ ŠACHTA	1,18
IŠ3	INSTALAČNÍ ŠACHTA	1,33
IŠ4	INSTALAČNÍ ŠACHTA	1,33
IŠ5	INSTALAČNÍ ŠACHTA	1,33
IŠ6	INSTALAČNÍ ŠACHTA	1,33
IŠ7	INSTALAČNÍ ŠACHTA	1,56
IŠ8	INSTALAČNÍ ŠACHTA	0,66
IŠ9	INSTALAČNÍ ŠACHTA	1,33
IŠ10	INSTALAČNÍ ŠACHTA	1,33
IŠ11	INSTALAČNÍ ŠACHTA	1,15
IŠ13	INSTALAČNÍ ŠACHTA	1,06
IŠ15	INSTALAČNÍ ŠACHTA	1,26
IŠ16	INSTALAČNÍ ŠACHTA	1,58
IŠ17	INSTALAČNÍ ŠACHTA	0,89

POZNÁMKA

- PLOCHY MÍSTNOSTÍ JSOU POČÍTÁNY BEZ OMÍTEK, KOTY JSOU VZTAŽENY K ČISTÉMU ZDIVU
- VÝŠKA PŘEDSTĚNY V PROSTORECH UMYVÁREN A WC BUDE PŘÍPADNĚ UPRAVENA DLE POUŽITÉHO WC. REVIZNÍ DVÍŘKA JSOU SOUČÁSTÍ DODÁVKY ČÁSTI ZTI A BUDOU VSAZENA DO SPÁROŘEZU OBKLADU.
- REVIZNÍ DVÍŘKA DO INSTALAČNÍCH JADER BUDOU PŮDORYSNĚ UMÍSTĚNA TAK, ABY BYL ZAJIŠTĚN SNADNÝ PŘÍSTUP K UZAVÍRACÍM VENTILŮM. VEŠKERÉ DOZDÍVKY V JÁDRECH BUDOU PROVEDENY DODATEČNĚ AŽ PO KOMPLETNÍM VYSTROJENÍ JÁDRA, POČET A VELIKOST REVIZNÍCH DVÍŘEK BUDE URČENO PŘÍMO NA STAVBĚ.
- MAX . POVOLENÁ TOLERANCE PROVEDENÍ STAVEBNÍHO OTVORŮ PRO OSAZENÍ ZÁRUBNĚ JE U ŠÍŘKY OTVORU = -0/+10 mm A U VÝŠKY OTVORU = -0/ +5 mm
- SVISLÉ ZDĚNÉ KONSTRUKCE BUDOU ZALOŽENY NA ŽB KONSTRUKCI S VLOŽENÍM PÁSU Z TĚŽKÉ ASFALTOVÉ LEPENKY. V MÍSTECH DVEŘNÍCH OTVORŮ BUDOU OSAZENY SYSTÉMOVÉ PŘEKLADY. ZDIVO NUTNO VZÁJEMNĚ SVAZOVAT DLE TECHNOLOGIE VÝROBCE.
- NAPOJOVÁNÍ ZDIVA K BETONOVÉ KONSTRUKCI BUDE PROVEDENO POMOCÍ OCEL. NEREZOVÝCH PÁSKŮ UKLÁDANÝCH DO LOŽNÝCH SPAR BĚHEM ZDĚNÍ, POPŘ. POMOCÍ VRTANÝCH TRNŮ. KOTEVNÍ A VÝZTUŽNÉ PRVKY ZDĚNÝCH KONSTRUKCÍ BUDOU SOUČÁSTÍ DODÁVKY ZDIVA.
- SVISLÉ KONSTRUKCE NUTNO OD STROPU DILATOVAT. SPÁRA Š. 20 mm BUDE UTĚSNĚNA PRUŽNOU VLOŽKOU, NA HRANICI POŽÁRNÍCH ÚSEKŮ S PO ODOLNOSTÍ.
- DILATAČNÍ SPÁRY V KONSTRUKCÍCH BUDOU UTĚSNĚNY PROTIPOŽÁRNÍ UCPÁVKOU NA BÁZI MINERÁLNÍ VLNY S PO ODOLNOSTÍ DLE TZ PBŘ, PRÁCE BUDE PROVÁDĚT ODBORNÁ FIRMA VČETNĚ DOLOŽENÍ ATESTU.
- PRO ROZVODY TZB BUDOU V KONSTRUKCÍCH PROVEDENY PROSTUPY A DRÁŽKY DLE JEDNOTLIVÝCH PROJEKTŮ TZB. PO MONTÁŽI NUTNO PROSTUPY ZAPLENTOVAT A DOTĚSNIT ZA DODRŽENÍ POŽADAVKU POŽÁRNÍ ODOLNOSTI KONSTRUKCE. INSTALAČNÍ OTVORY A DRÁŽKY DO ZDIVA BUDOU PROVÁDĚNY FRÉZOVÁNÍM ZA DODRŽENÍ TECHNOLOGICKÝCH PŘEDPISŮ VÝROBCE. JEDNOTLIVÉ PROFESNÍ ČÁSTI MUSÍ BÝT KOORDINOVÁNY SE STAVEBNÍ ČÁSTÍ PROJEKTOVÉ DOKUMENTACE.
- PŘI KALKULACI JE NUTNO POČÍTAT NAVÍC cca 35% - 45% Z CELKOVÉHO POČTU PROSTUPŮ DO DN 300 mm VČETNĚ, KTERÉ SE BUDOU DODATEČNĚ VRTAT PODLE SKUTEČNÉHO PROVEDENÍ ROZVODŮ TZB. K PROVÁDĚNÍ JE NUTNÝ SOUHLAS STATIKA , KONZULTACI DODAVATEL ZAHRNE DO SVÉ CENOVÉ KALKULACE.
- ZHOTOVITEL JE POVINEN SKUTEČNÉ ROZMĚRY STAV ZKONTROLOVAT NA STAVBĚ. VŠECHNY ODCHYLKY MEZI PROJEKTOVOU DOKUMENTACÍ A SKUTEČNOSTÍ ZJIŠTĚNÉ NA STAVBĚ MUSÍ BÝT REALIZAČNÍ FIRMOU NAHLÁŠENY AUTORSKÉMU DOZORU.

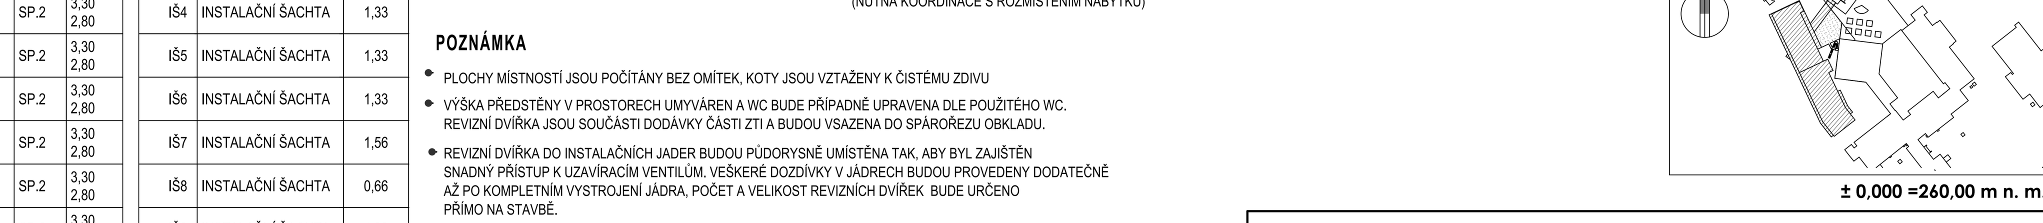

± 0,000 =260,00 m n. m. Bpv

TABULKA ZMĚN

ZMĚNA	POPIS ZMĚNY	DATUM	VYPRACOVAL
r01	ZMĚNA RASTRU OKEN Z 1700 mm NA cca1325 mm	23.01.2020	Iva Sotolová

NÁZEV STAVBY

U21 – UJEP Výstavba výukových prostor Fakulty zdravotnických studií

CHVÁLEK ATELIÉR

HLAVNÍ PROJEKTANT: Ing. Martin CIESLAR | ARCHITEKT: Ing. arch. Martin Chválek, MBA | PROJEKTANT: Ing. Martin CIESLAR | VYPRACOVAL: Iva Sotolová

CHVÁLEK ATELIÉR s.r.o., Kafkova 1064/12, 702 00 OSTRAVA, IČO: 05725674, tel.: 595 693 250, email:info@chvalekatelier.cz

OBJEDNATEL: Univerzita Jana Evangelisty Purkyně v Ústí nad Labem, Pasteurova 3544/1, 400 01 Ústí nad Labem

STUPEŇ: DPS | DATUM:

STAVEBNÍ OBJEKT: SO 110 Objekt výukových prostor FZS | ČÁST: 110.10 Architektonicko-stavební řešení | MĚŘÍTKO: 1:50 | FORMÁT A4: 18x A4

NÁZEV VÝKRESU: **Půdorys 2.NP- část 2**

ARCHIVNÍ ČÍSLO: | ČÍSLO ZAKÁZKY: 18-030-5 | ČÍSLO VÝKRESU: 110.10-202b | REVIZE: r01

TENTO DOKUMENT JE MAJETKEM SPOLEČNOSTI CHVÁLEK ATELIÉR s.r.o. , BEZ PÍSEMNÉHO SVOLENÍ ODPOVĚDNÉHO ZÁSTUPCE FIRMY ATELIÉR CHVÁLEK s.r.o. NESMÍ BÝT DOKUMENT KOPÍROVÁN, POUŽIT NEBO PŘEDÁN TŘETÍ OSOBOU K DALŠÍMU POUŽITÍ