STROP NAD 6.NP

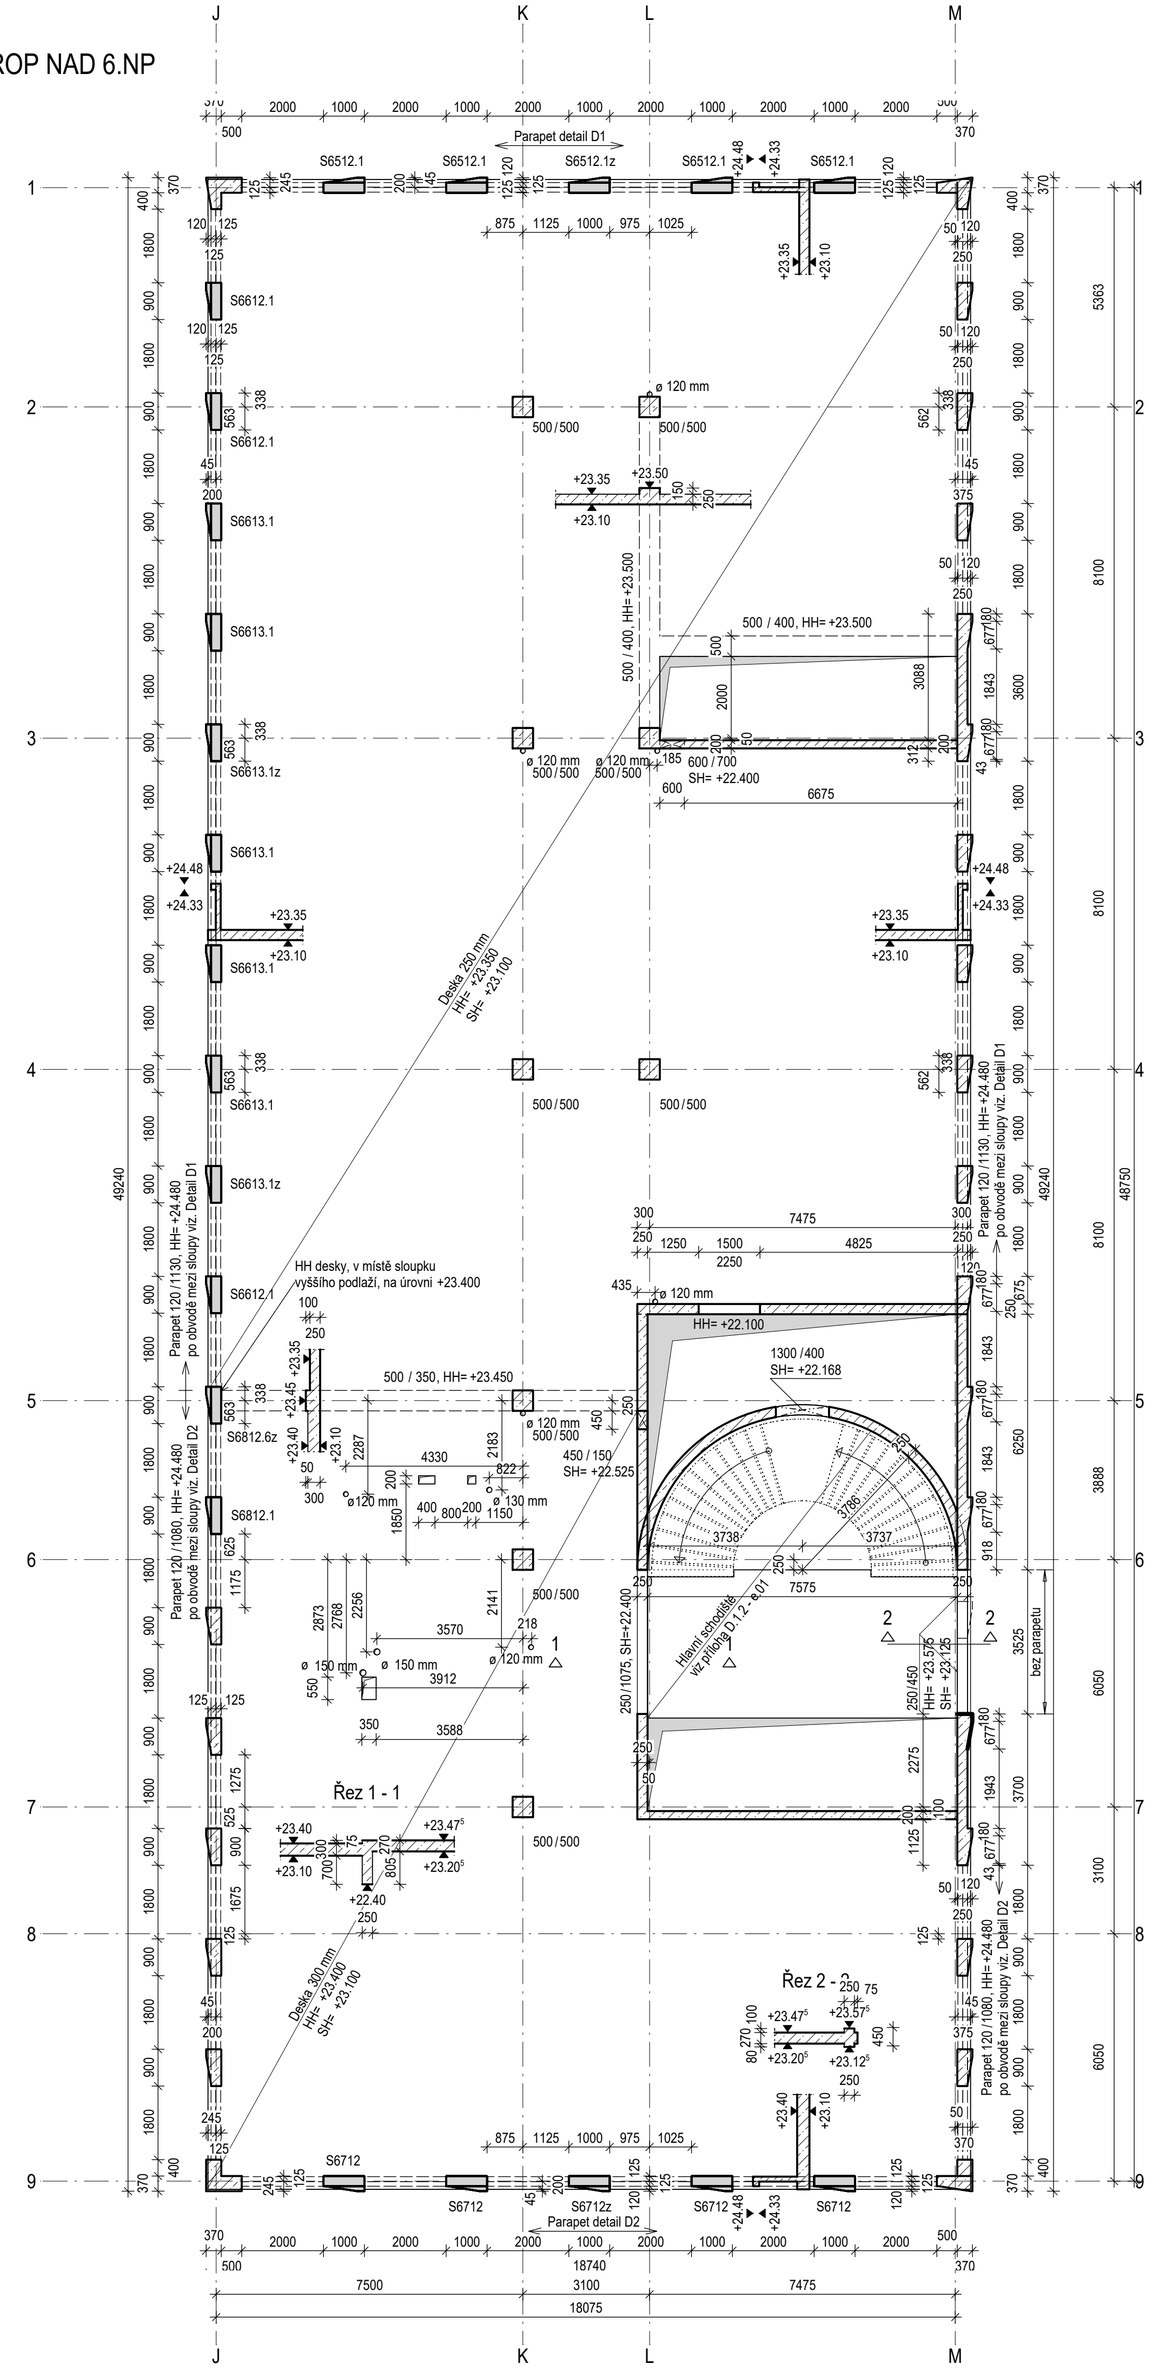

Detail D1 M1:25

lemující parapet

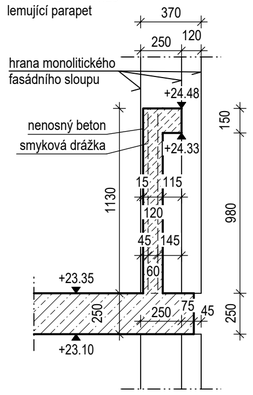

Detail D2 M1:25

lemující parapet

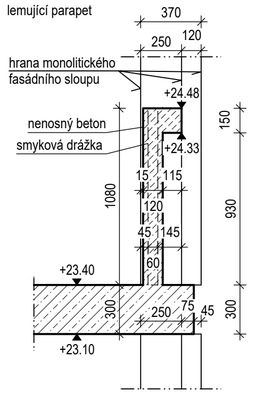

Detail osazení sloupového prefabrikátu

M1:10

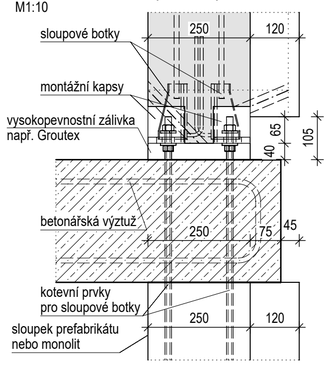

Detail sloupu osa J/1 M1:25

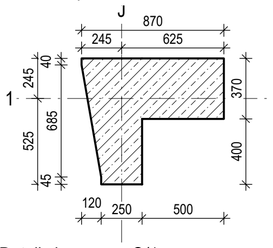

Detail sloupu osa O/1 M1:25

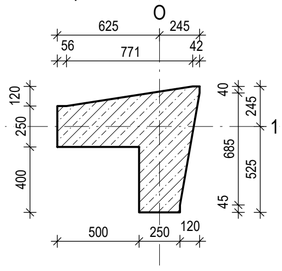

Detail sloupu osa O/9 M1:25

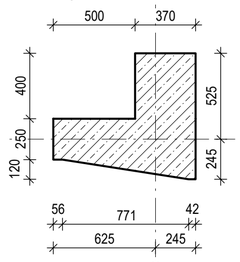

Detail tvaru sloupů osa J, M M1:25

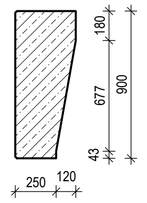

BETON

Konstrukční prvek	Pevn. třída	SVP-Podzemní garáže	SVP-Výšková budova
Vnitřní stěny, obvodové stěny NP	C30/37	XC3 XF1	XC1
Monolitická fasáda 1.PP+1.NP	C35/45	-	XC3
Sloupy	C35/45	XC3 XF1	XC1
Stropní deska, atika		C35/45 XC3 XF1	C30/37 XC1 (XC3 - střechy)
Prefabrikáty - schodiště interiér	C30/37	-	XC1
Prefabrikáty - fasádní sloupy	C35/45	-	XC3
Nenosné betony	C20/25	-	XC1

LEGENDA :

KÓTOVÁNÍ OTVORŮ

Dveře HH=+4,60 — +4,60 Horní hrana dveří

Obecně otvor b/h SH=+3,20 — +3,20 Spodní hrana otvoru

ZNAČENÍ MATERIÁLŮ

Monolit

Nenosné betony

Prefabrikát

Poznámky:

1) Tato příloha platí pouze v souvislosti s veškerou prováděcí dokumentací stavební části a profesí. Všechny kóty je nutno zkontrolovat na místě, za správnost ručí zhotovitel. Rozpory a odchylky je nutno před realizací vyjasnit se zpracovatelem stavební části dokumentace.
2) Před betonáží je nutno prověřit polohu a velikost všech prostupů a zabudovaných prvků dle dokumentace stavební části a profesí.
3) Poloha zemnících prvků v monolitických a prefabrikovaných konstrukcích viz PD Elektro silnoproud.
4) Viditelné betonové konstrukce budou provedeny z pohledového betonu. Povrchová úprava musí vykazovat rovnoměrný barevný dojem, pórovitost a strukturu v celé ploše. Následné opravy nejsou přípustné.
5) Všechny viditelné hrany budou zkoseny trojúhelníkovou lištou 15x15mm.
6) V místě kontaktu fasádních sloupků a parapetů bude osazena smyková drážka, poloha a tvar viz detaily.

Detail smykové drážky

M1:10

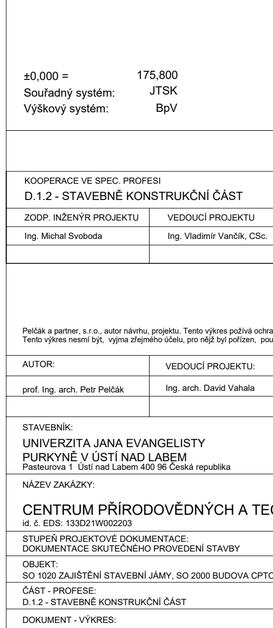

ZNAČKA:	DATUM:	PŘEDMĚT REVIZE:	REVIZI PROVEDL:
REVIZE			

±0,000 = 175,800
Souřadný systém: JTSK
Výškový systém: BpV

KOOPERACE VE SPEC. PROFESI			VIN Consult s.r.o.
D.1.2 - STAVEBNĚ KONSTRUKČNÍ ČÁST			Jeremenkova 763/88, Praha 4
ZODP. INŽENÝR PROJEKTU	VEDOUCÍ PROJEKTU	VYPRACOVAL	Číslo zakázky: 52915-1.1
Ing. Michal Svoboda	Ing. Vladimír Vančík, CSc.	Ing. Vít Chocholoušek	tel.: 241 104 010
			e-mail: vin@vinconsult.cz

Pelčák a partner, s.r.o., autor návrhu, projektu. Tento výkres požívá ochrany dle zákona č. 121/2000 Sb. Originál tohoto výkresu a návrh řešení na něm zobrazený jsou majetkem autora, společnosti Pelčák a partner, s.r.o. Tento výkres nesmí být, vyjma zřejmého účelu, pro nějž byl pořízen, používán a žádným jiným způsobem nerespektujícím ustanovení zákona č. 121/2000 Sb. nebo dohodu stavebníka a autora poskytnut žádné třetí osobě.

AUTOR:	VEDOUCÍ PROJEKTU:	VYPRACOVAL:	KONTROLA:
prof. Ing. arch. Petr Pelčák	Ing. arch. David Vahala		

PELČÁK A PARTNER
ARCHITEKTI
Pelčák a partner, s.r.o., Náměstí 28. října 17, Brno 602 00 CZ
tel.: +420 543 215 138, www.pelcak.cz, info@pelcak.cz

STAVEBNÍK:
UNIVERZITA JANA EVANGELISTY PURKYNĚ V ÚSTÍ NAD LABEM
Pasteurova 1 Ústí nad Labem 400 96 Česká republika

MÍSTO STAVBY:
Kampus UJEP
Pasteurova 1
400 96 Ústí nad Labem

NÁZEV ZAKÁZKY:
CENTRUM PŘÍRODOVĚDNÝCH A TECHNICKÝCH OBORŮ (CPTO)
id. č. EDS: 133D21W002203

ČÍSLO ZAKÁZKY:	116
DATUM:	31.03.2020
MĚŘÍTKO:	1:100, 1:25

STUPEŇ PROJEKTOVÉ DOKUMENTACE:
DOKUMENTACE SKUTEČNÉHO PROVEDENÍ STAVBY

OBJEKT:
SO 1020 ZAJIŠTĚNÍ STAVEBNÍ JÁMY, SO 2000 BUDOVA CPTO, SO 2010 PODZEMNÍ HROMADNÁ GARÁŽ

ČÁST - PROFESE:
D.1.2 - STAVEBNĚ KONSTRUKČNÍ ČÁST

PARÉ:

DOKUMENT - VÝKRES:
6.NP

ČÍSLO VÝKRESU / REVIZE
D.1.2 - c.06