Řez osa G

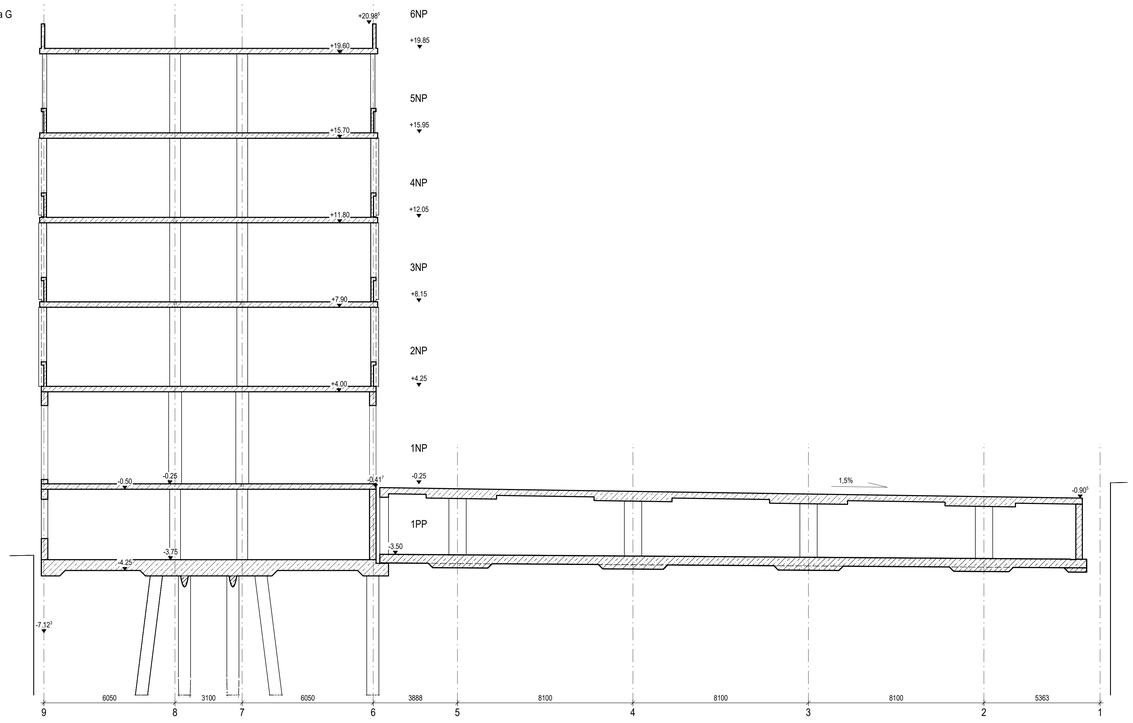

Řez Osa A

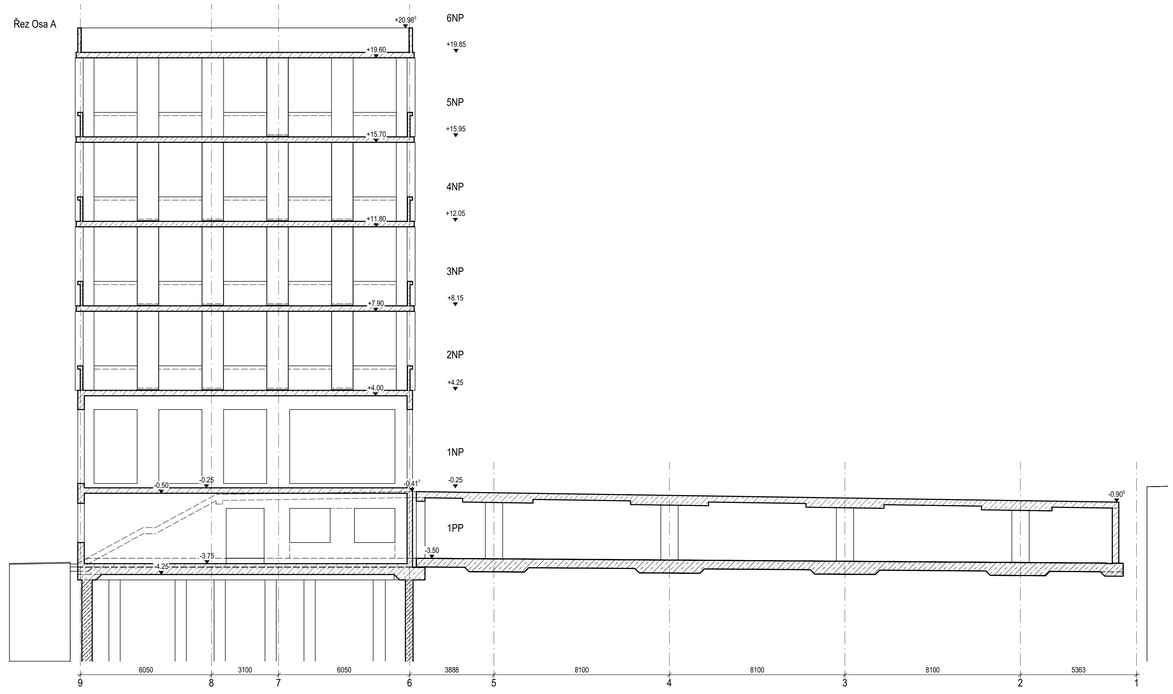

LEGENDA :

KÓTOVÁNÍ OTVORŮ

Dveře HH=+4,60 — +4,60 Horní hrana dveří

Obecné otvor b/h SH=+3,20 — +3,20 Spodní hrana otvoru

ZNAČENÍ MATERIÁLŮ

- Monolit
- Nenosné betony
- Prefabrikát

Řez Osa K

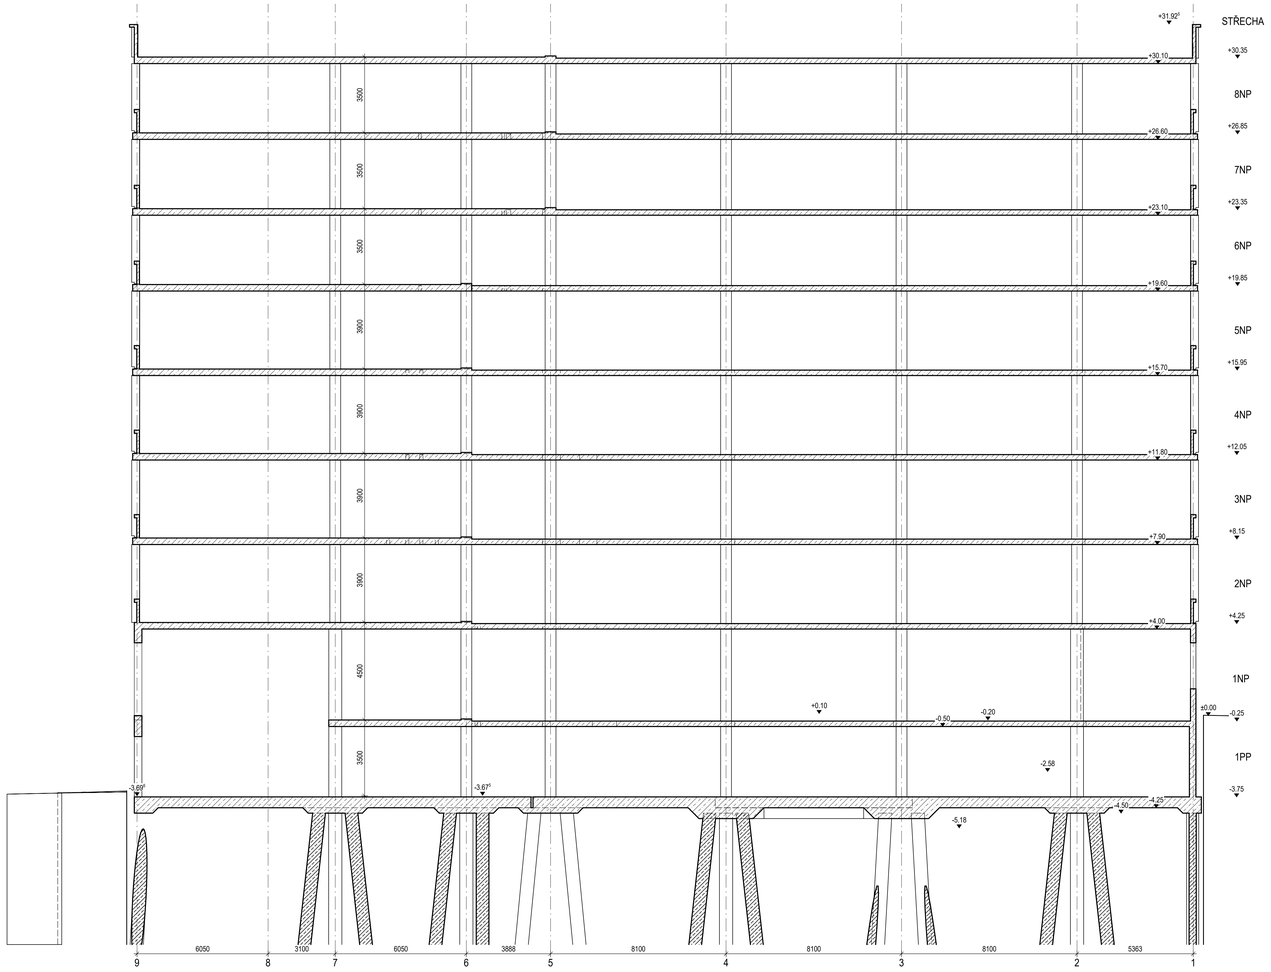

ZNAČKA:	DATUM:	PŘEDMĚT REVIZE:	REVZI PROVEDL:

REVIZE

±0,000 = 175,800
Souřadný systém: JTSK
Výškový systém: Bpv

KOOPERACE VE SPEC. PROFESI: D.1.2 - STAVEBNÉ KONSTRUKČNÍ ČÁST			VIN Consult s.r.o. Jeremenkova 763/88, Praha 4
ZODP. INŽENÝR PROJEKTU	VEDOUCÍ PROJEKTU	VYPRACOVAL:	Číslo zakázky: 03/15-1-1
Ing. Michal Svoboda	Ing. Vladimír Vančík, CSc.	Ing. Martin Biller	tel: -241 104 010
			e-mail: vin@vinconsult.cz

VIN Consult Inženýrská projektová kancelář

Pelčák a partner, s.r.o., autor návrhu, projektu. Tento výkres požívá ochrany dle zákona č. 121/2000 Sb. Originál tohoto výkresu a návrh řešení na něm zobrazený jsou majetkem autora, společnosti Pelčák a partner, s.r.o. Tento výkres nesmí být, mimo zhotovitelu stavu, jen nějž byl pořízen, použitán a žádným jiným způsobem nenapadajícím ustanovení zákona č. 121/2000 Sb. nebo dohody uzavřenou a autora poskytnut žádné třetí osobě.

AUTOR: prof. Ing. arch. Petr Pelčák	VEDOUCÍ PROJEKTU: Ing. arch. David Vahala	VYPRACOVAL:	KONTROLA:

PELČÁK & PARTNER ARCHITEKTI

Pelčák a partner, s.r.o., Sokolská 26, blok 17, Brno 602 00 IČ: 4455 545 DIČ: CZ, www.pelcak.cz, info@pelcak.cz

STAVEBNÍK:
UNIVERZITA JANA EVANGELISTY PURKYNĚ V ÚSTÍ NAD LABEM
Pasteurova 1, Ústí nad Labem 400 96 Česká republika

MÍSTO STAVBY:
Kampus UJEP
Pasteurova 1
400 96 Ústí nad Labem

NÁZEV ZAKÁZKY:
CENTRUM PŘÍRODOVĚDNÝCH A TECHNICKÝCH OBORŮ (CPTO)
vč. č. EDS: 1330Z019000203

ČÍSLO ZAKÁZKY:	116
DATUM:	31.03.2020
MĚŘÍTKO:	1:100
PARE:	

ETAPA PROJEKTOVÉ DOKUMENTACE:
DOKUMENTACE SKUTEČNÉHO PROVEDENÍ STAVBY

OBJEKT:
SO 1020 ZAJIŠTĚNÍ STAVEBNÍ JÁMY, SO 2000 BUDOVA CPTO, SO 2010 PODZEMNÍ HROMADNÁ GARÁŽ

ČÁST - PROFESE:
D.1.2 - STAVEBNÉ KONSTRUKČNÍ ČÁST

DOKUMENT - VÝKRES:
PŘÍČNÉ ŘEZY

ČÍSLO VÝKRESU / REVIZE
D.1.2 - d.02